



地理院地図
GSI Maps

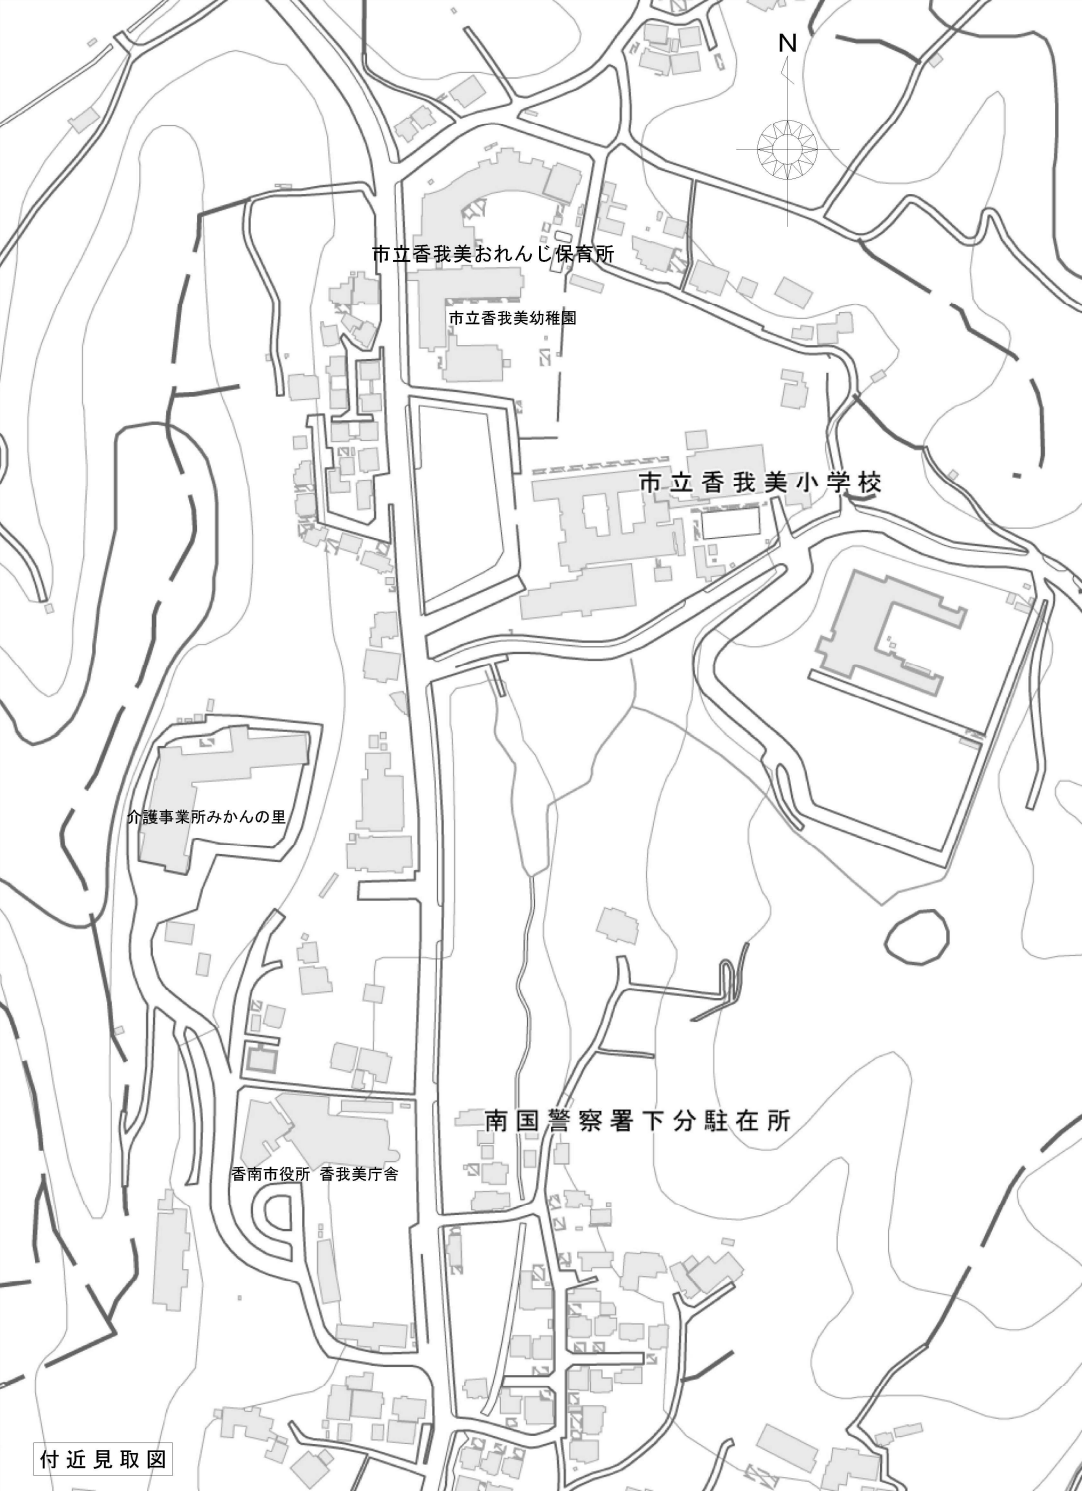

- 設計概要
- 老朽化した底の改修
 - ・既存ポリカーボネート板製底を改修
 - ・改修に伴う部分の底と一部の垂木を撤去
 - ・既存木部、柱、梁、桁を保護塗料にて塗り替

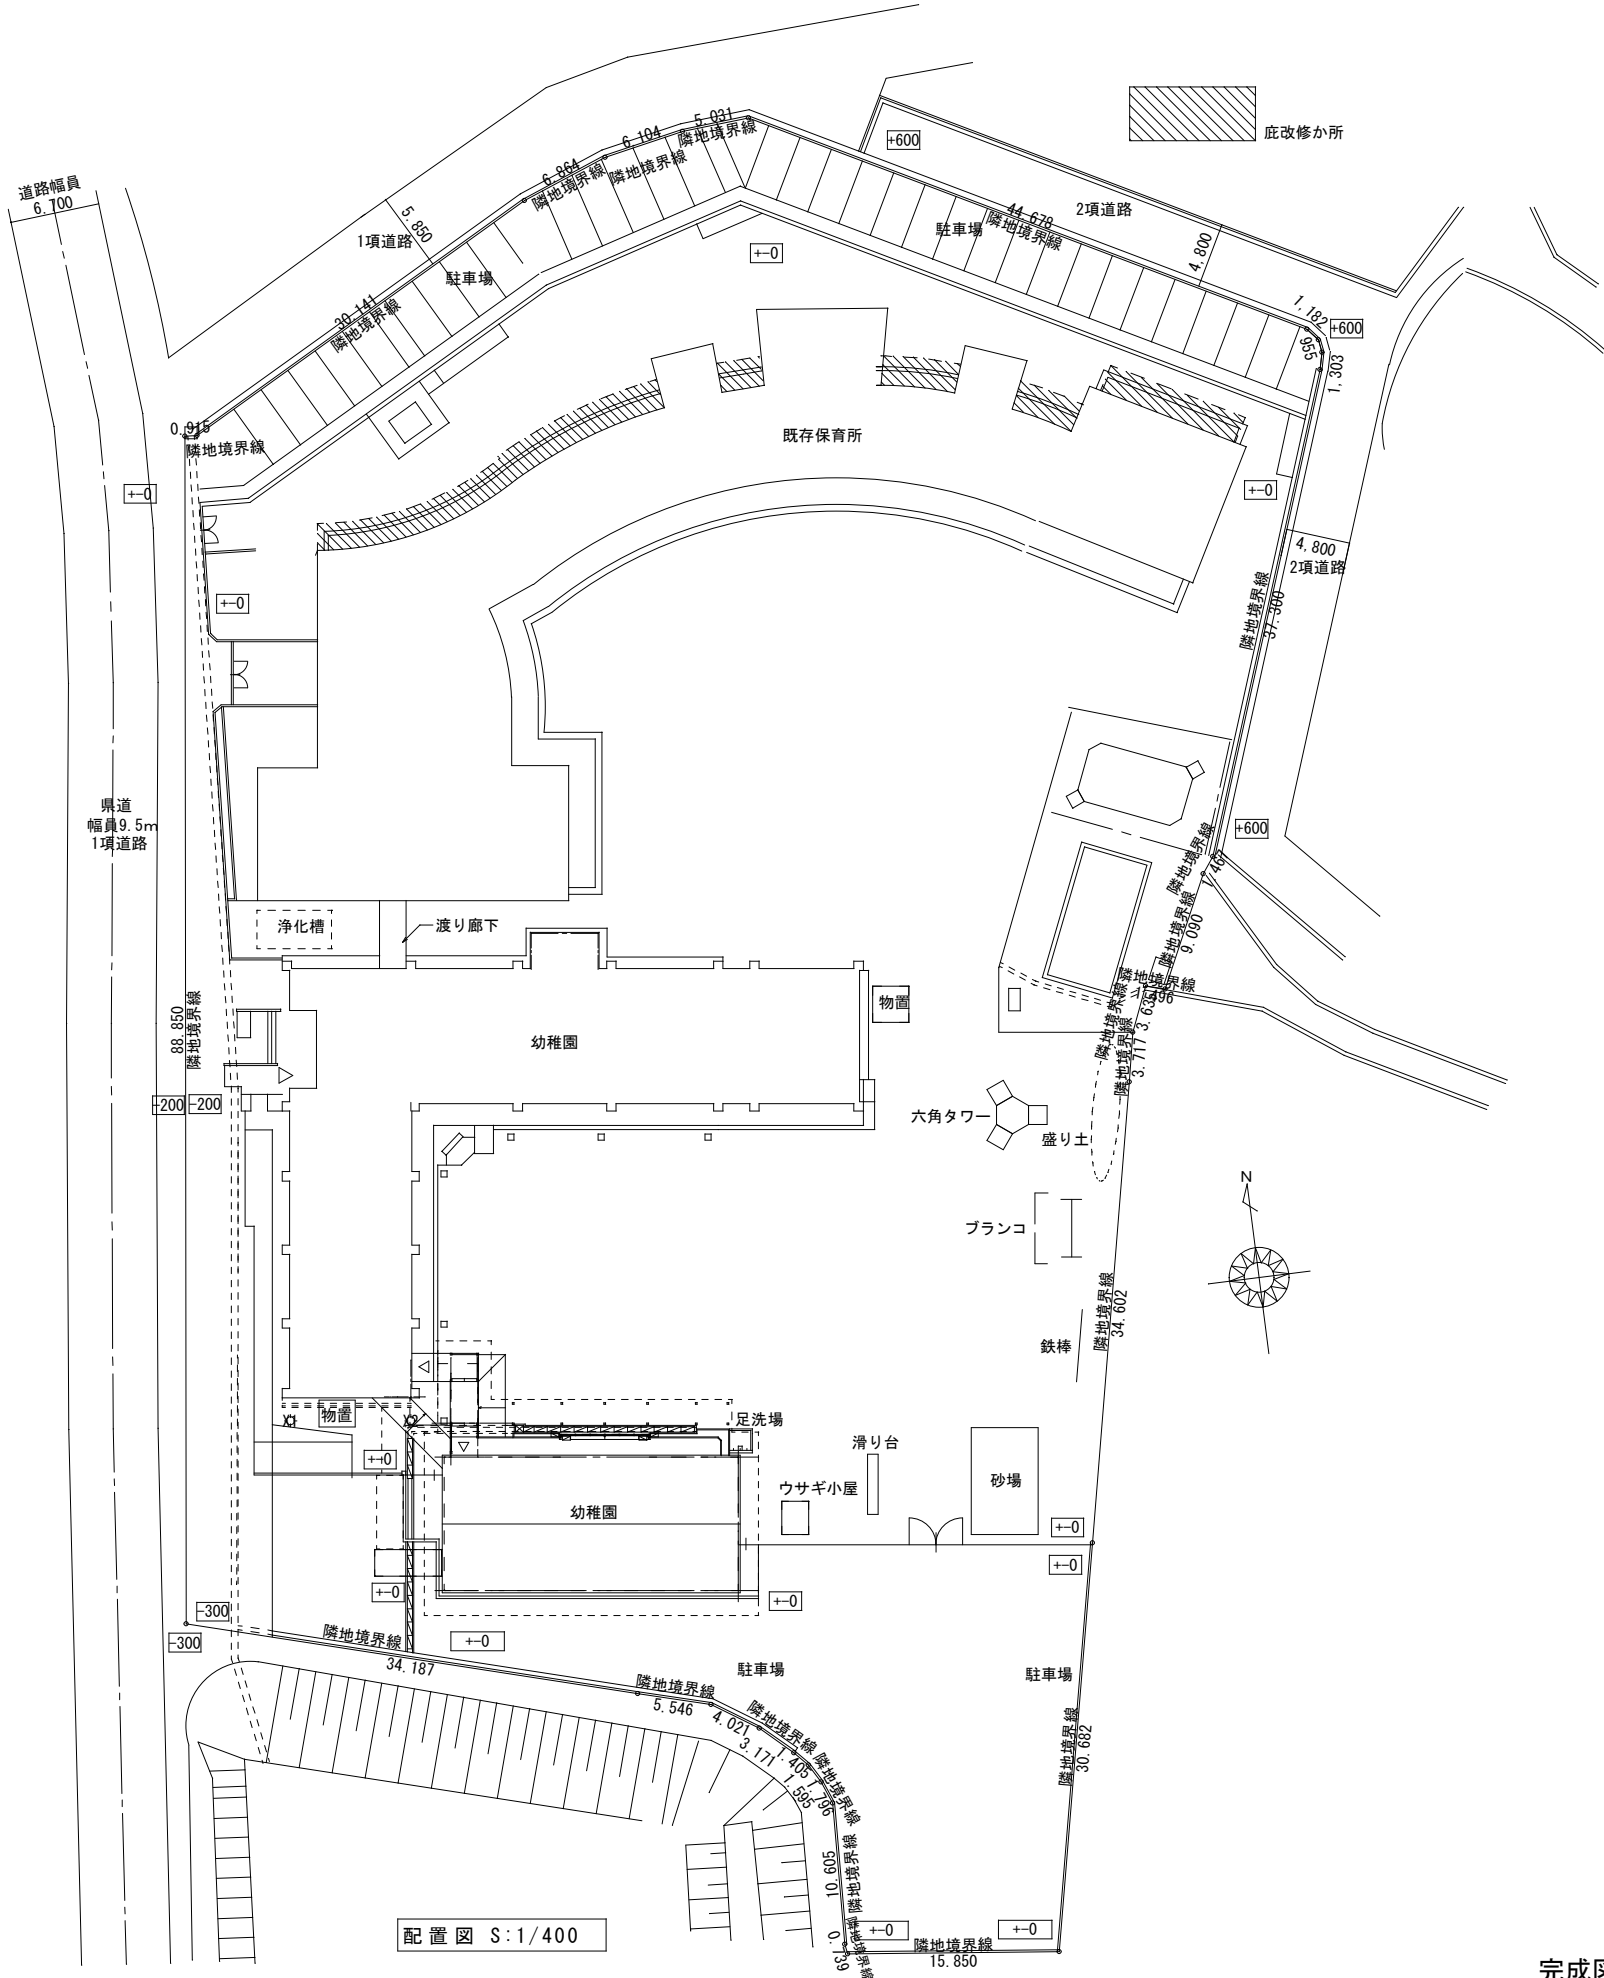

完成図

※特記事項

 株式会社 かめお設計
KAMEO ARCHITECTURAL OFFICE

DRAWN BY. CHECKED BY. DATE.
高知市一ツ桶町2丁目5-3番地2 PHONE 088-822-0597 FAX 088-822-0553
一級建築士事務所(高知県)登録第51号 一級建築士 登録第78574号 亀尾明宏

工事名 香我美おれんじ保育所底改修工事
図面名 設計概要、付近見取図、配置図

NO. A- 06
SCALE S= 1/100,400