


第1水源 計画平面図

高知県香南市 野市町父護寺
S=1:500





香 南 市			
工事種別	上下 第1005号		
図面名称	計画平面図	縮尺	1:500
図 録 名	第1水源取水施設入渠		
工事箇所	高知県 香南市 野市町父護寺		
設計種別	実施設計		
資料所名	香南市役所 上下水道課	図 面 番 号	1
会社名			14

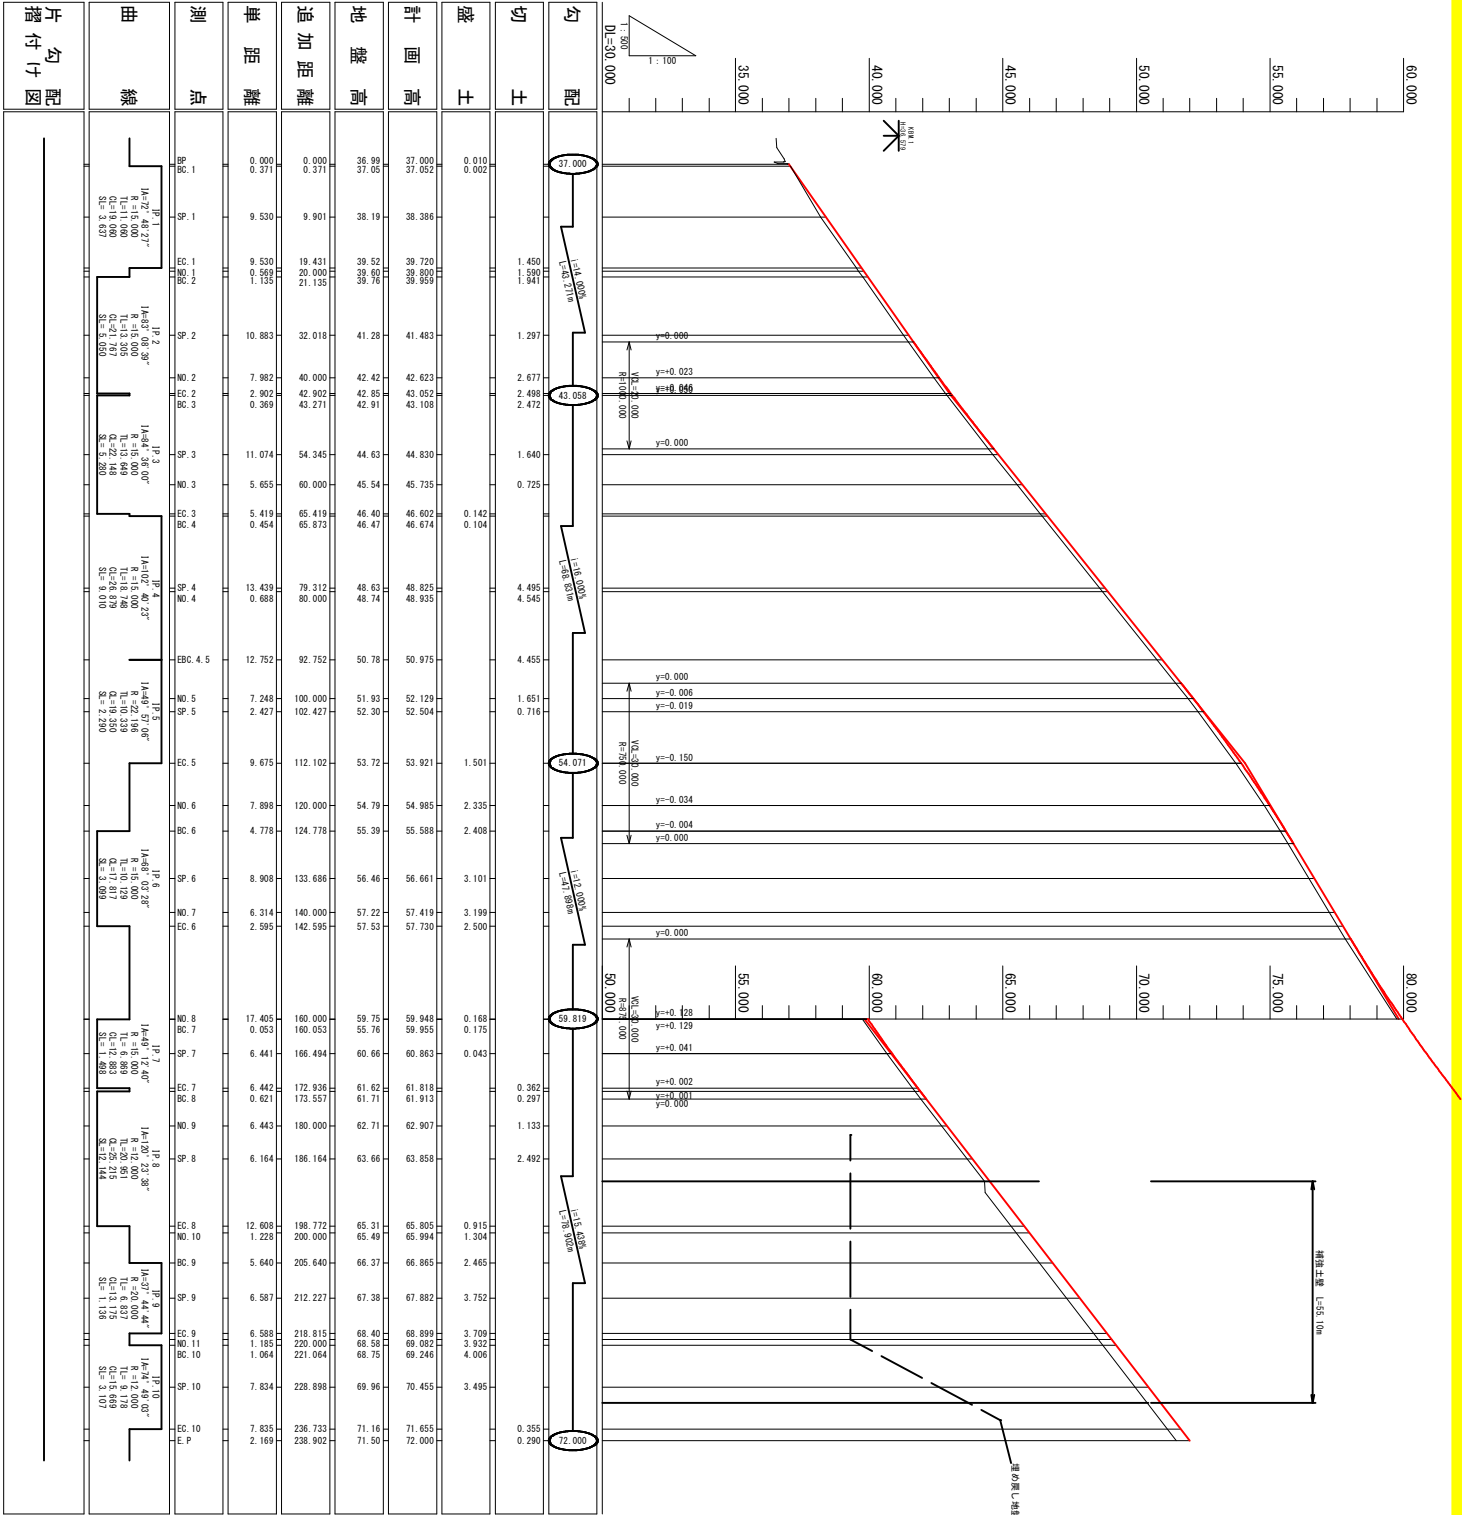

香 南 市			
工事種別	新下水処理施設工事		
図面名称	概 略 図	増尺	図示
図 録 名	新下水処理施設導入図		
工事箇所	高知 県 香南市	新下水処理施設	
設計種別	測量設計	図 面 番 号	2
審判所名	香南市役所 上下水道課	図 面 番 号	14
会 社 名			

$S=1:100$

配水池造成計画

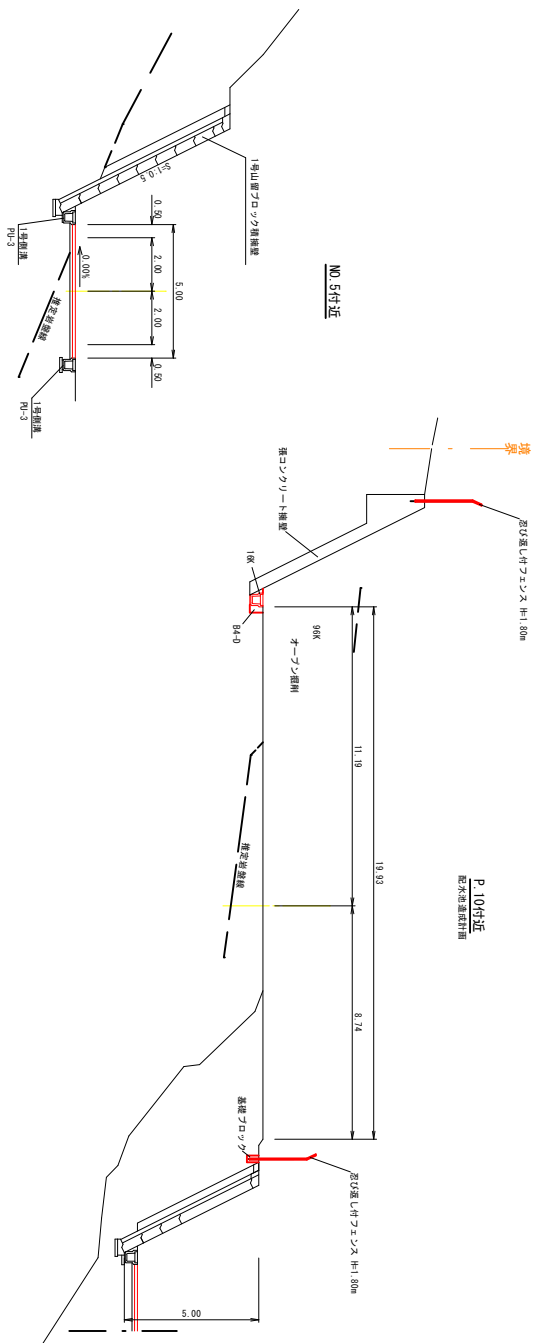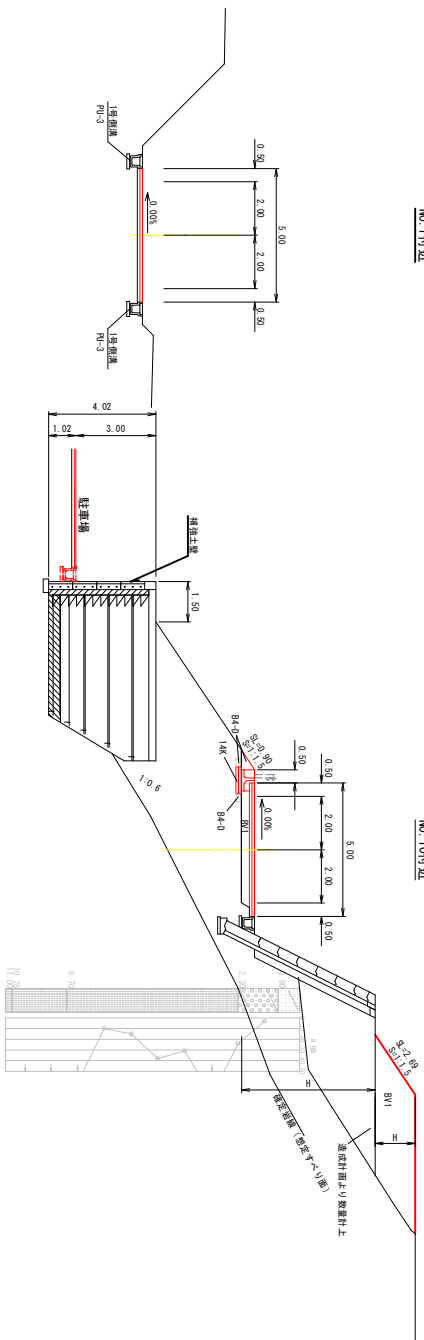NO. 1 附近



香 南 市			


横断面(1)

横断面图(2)

S=1:100


SP_3

0H=44.63
FH=44.830

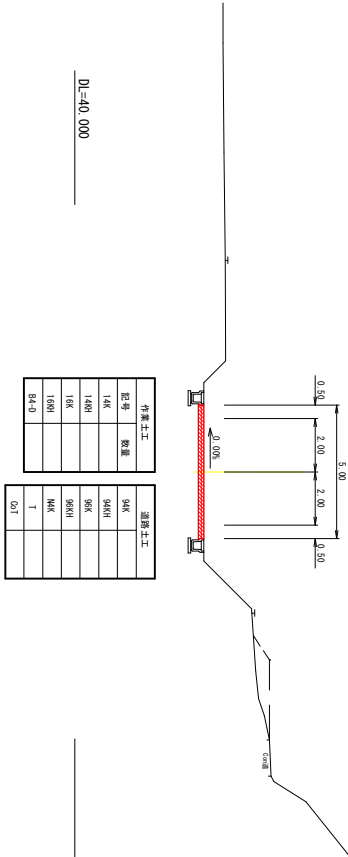


NO_2

0H=42.42
FH=42.623

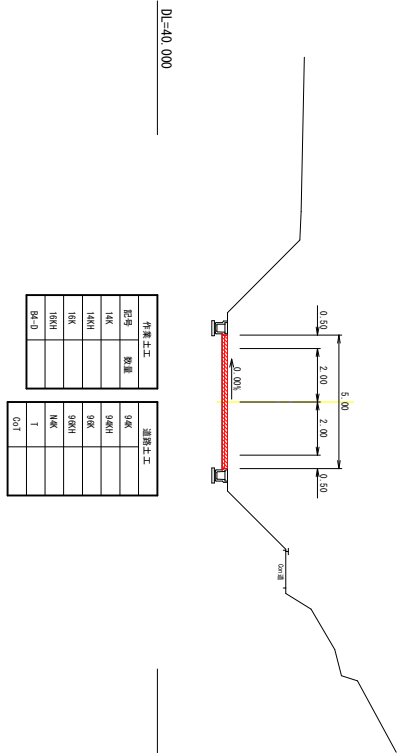


NO_4

0H=48.74
FH=48.935

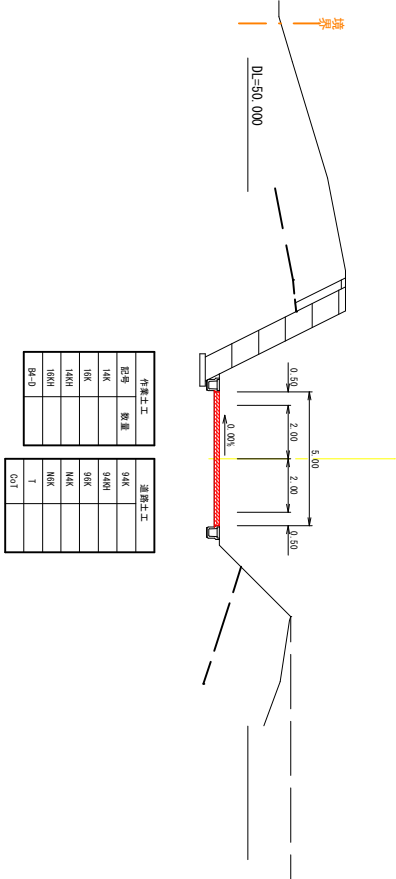

NO_3

0H=45.54
FH=45.735

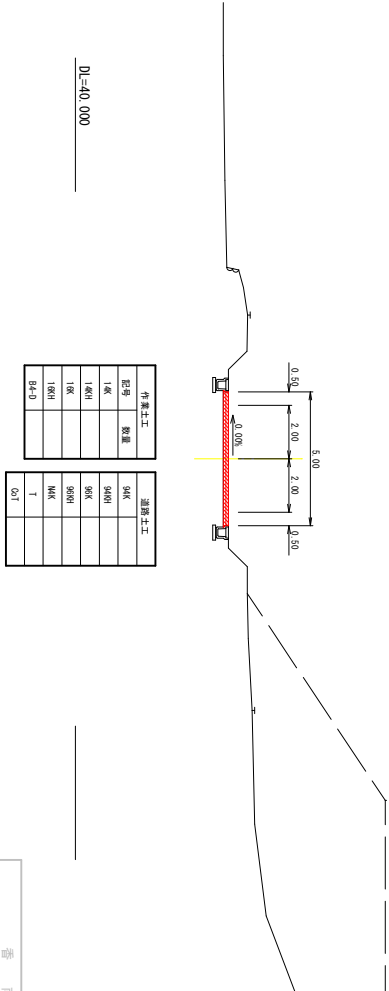

香 南 市			
工事種別	上下水道施設工事		
図面名称	横断面図(2)		
図面縮尺	縮尺 1:100		
工事箇所	高知県 香南市 新市町交差点		
設計種別	測量設計		
資料附号	香南市役所 上下水道課	図面番号	5
会社名		備考	14

横断面图(3)

S=1:100

NO.5
00H-51.83
FH+52.129

NO.6
00H-54.79
FH+54.985

进入道路

7.24

DL=50.000

DL=50.000

DL=50.000

作業土工		道路土工	
取号	数量	94K	
14K		94KH	
16K		96K	
140K		146K	
160K		166H	
B4-C		T	
		GrT	


EBC.4.5

00H-51.78
FH+50.975

EC.5

00H-51.72
FH+53.921

境界

DL=50.000

DL=50.000

DL=50.000

作業土工		道路土工	
取号	数量	94K	
14K		94KH	
16K		96K	
140K		146K	
160K		166K	
B4-C		T	
		GrT	

作業土工		道路土工	
取号	数量	94K	
14K		94KH	
16K		96K	
140K		146K	
160K		SL	
B4-C		BT	
		T	


香 南 市			
工事種別	上下水道施設工事	図面名称	横断面図(3)
図面名称	横断面図(3)	図尺	1:100
路線名	新下水施設水流入路	工事箇所	高知県 香南市 新市町交差点
設計種別	測量設計	設計者	香南市役所 上下水道課
審判者名	香南市役所 上下水道課	図 面 番 号	6 14
会社名			

横断図(4)

配水池断面图 (2)

S=1:100


P.50
BH=76.39
PH=72.75

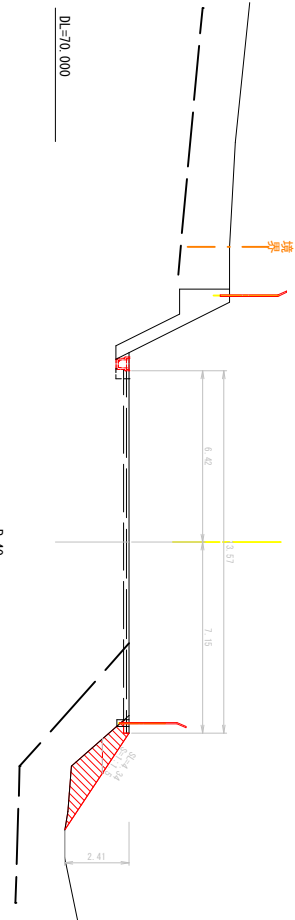

P.40
BH=74.42
PH=72.40

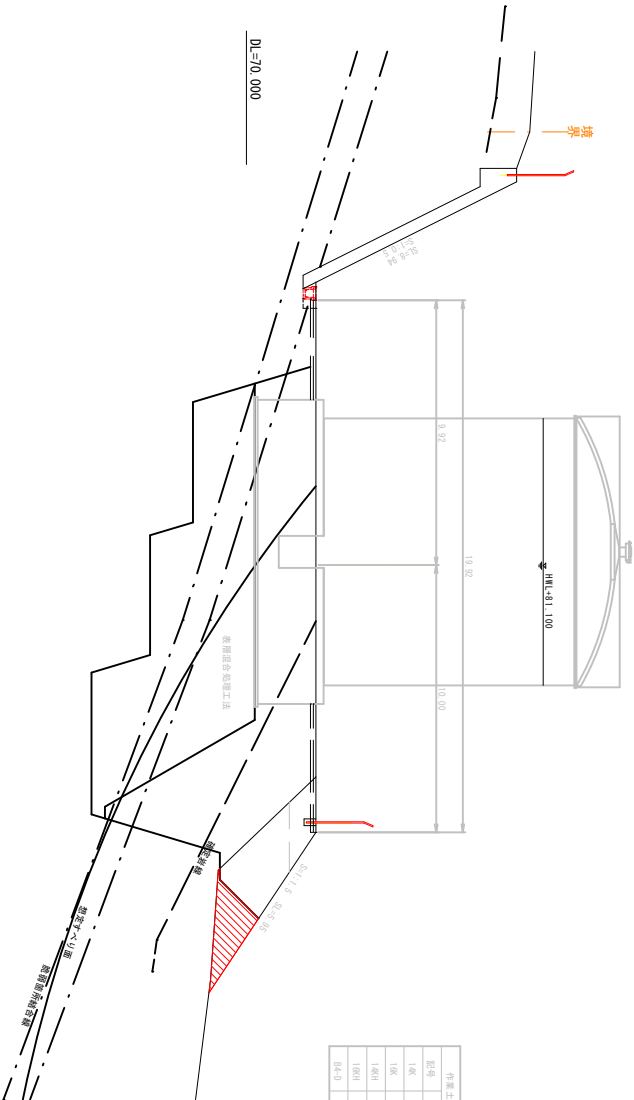


図 2 構造


1号側溝

S=1:20

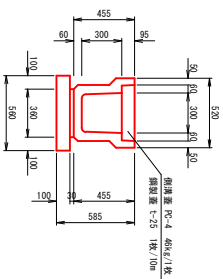

箱型側溝(横断用)

S=1:20

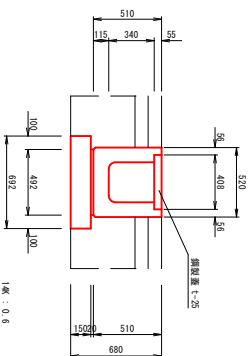

一、 0.6
B4-D: 0.3

材量表		10.0㎡当り
種 別	規格・細別	数 量



種別	規格・振別	数量
備満 P13	B30-H-300・200	4.99 個
敷モルタル	1・3	0.11 m ³
基礎砕石	再生砕石 RC-40	5.60 m ²
コンクリート敷	PC4	18 枚
鋼製蓋	t-25	1 枚

材量表		10.0㎡当り
種 別	規格・細別	数 量

種別	規格・細別	数量
積掛掛	B300-H300	5 個
敷モルタル	1:3	0.10 m ³
基礎砕石	再生砕石 RC-40	6.92 m ²
鋼製蓋	t=25	10 枚


馬主車場舖裝構成

S=1:20

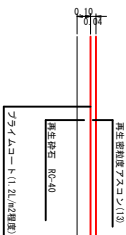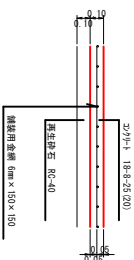

フ°レキヤストカ°-ト°-ル基礎

S=1:20

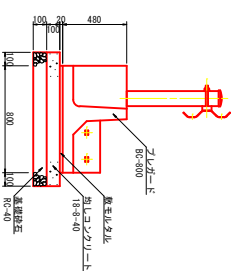


種類	規格・銘柄	数量
アスファルト	B-800	5.0 個
間詰コブガラシ	24.8-25	0.09m ³
間詰型枠	一般型枠	0.25m ²
基礎碎石	再生碎石 RC-40	10.0 m ²
均しコブガラシ	18-8-40	1.0 m ³

[illegible]

配水池フェンス配置図(参考図)


配水池 平面図

S=1/200

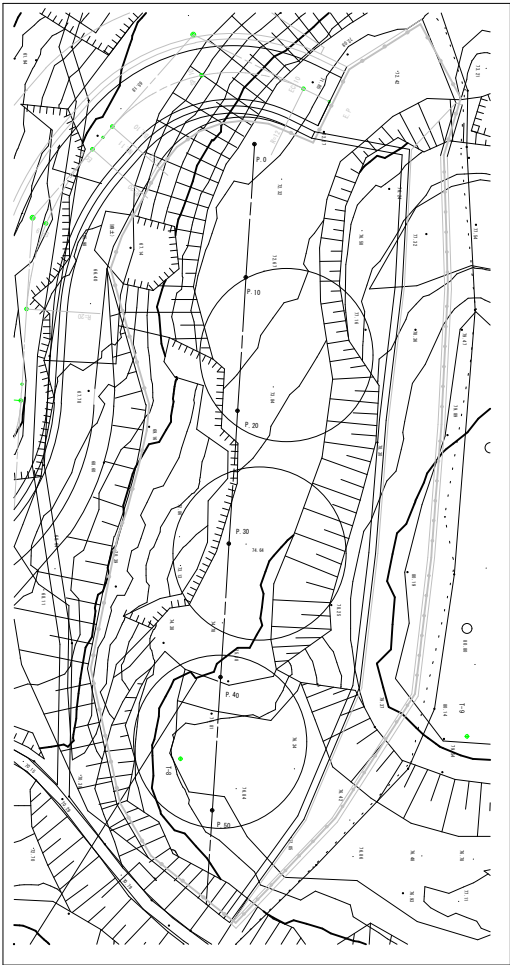

配水池(平地部)フェンス基礎配置図

配水池造成後に敷地の外周位置にフェンスを設置し、基礎ブロックは1個/2mとする。

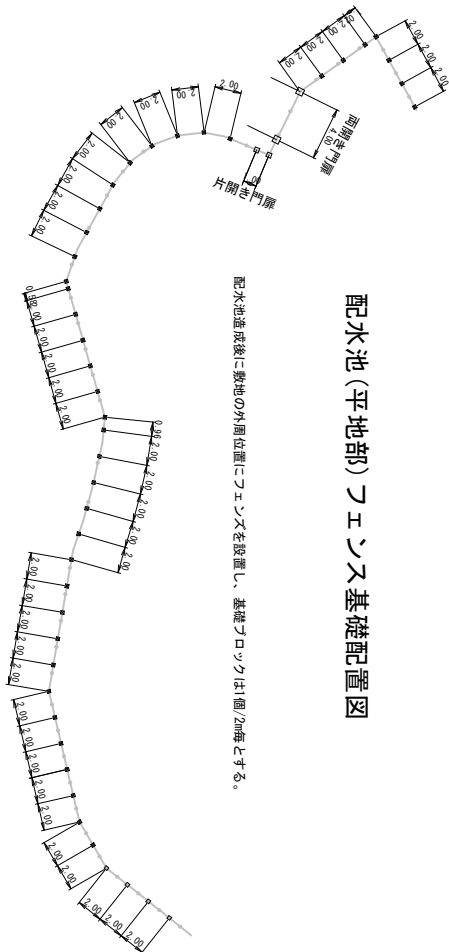


香 南 市			
工事種別	上下水道施設整備事業		
図面名称	配水池(参考図)基礎配置図	図尺	図示
図 録 名	新下水処理場の建設工事		
工事箇所	高知県 香南市 新市町交差点		
設計種別	測量設計	図 面 番 号	14
資料所名	香南市役所 上下水道課	図 面 番 号	14
会社名			

配水池位置図1

配水池平面図
S=1:500


※ ランターンレーン25t吊が必要
※ 管理用道路は勾配がついて、舗装が必要

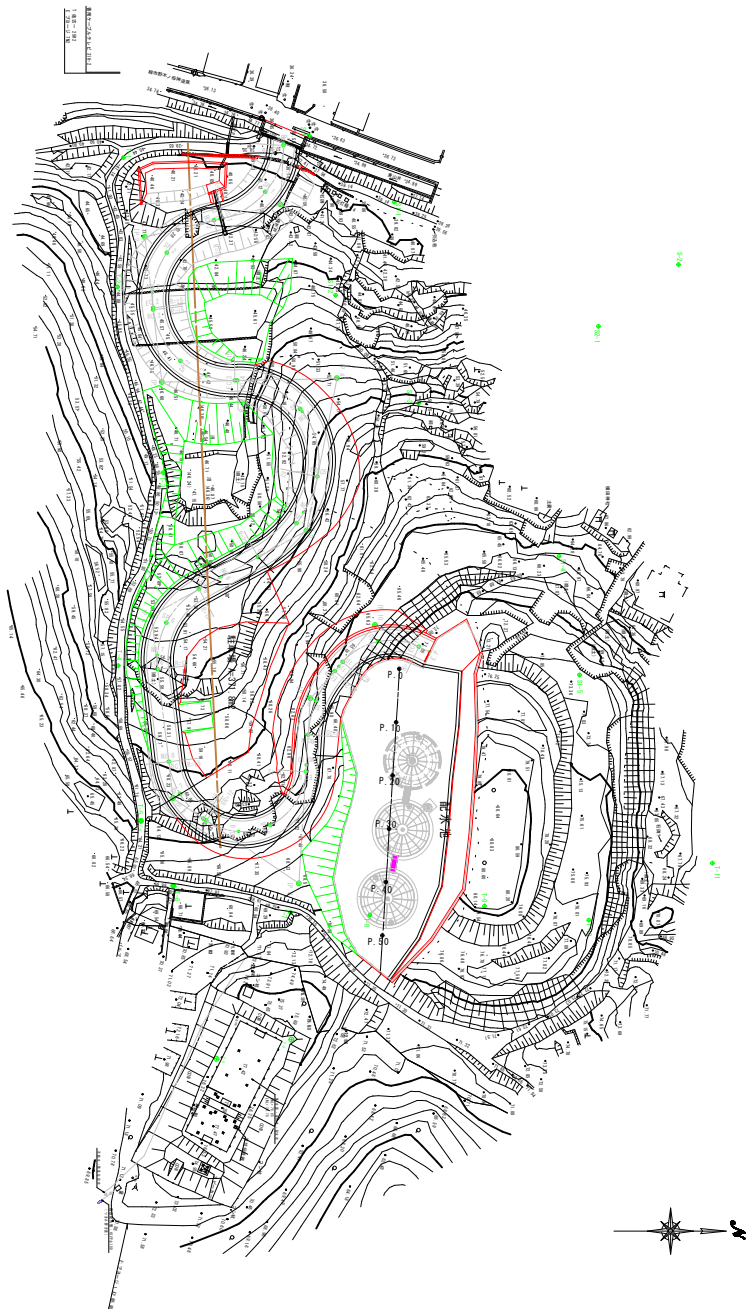

香 南 市			
工事種別	上水 第302号 新大正町地区工事		
図面名称	配水池平面図	縮尺	1:500
図 録 名	新大正町地区		
工事箇所	新大正町地区		
設計種別	測量設計	図 面 番 号	C-1
資料所名	香南市役所 上下水道課	備 考	1)
会社名			

配水池位置图2


配水池配置图
S=1:200

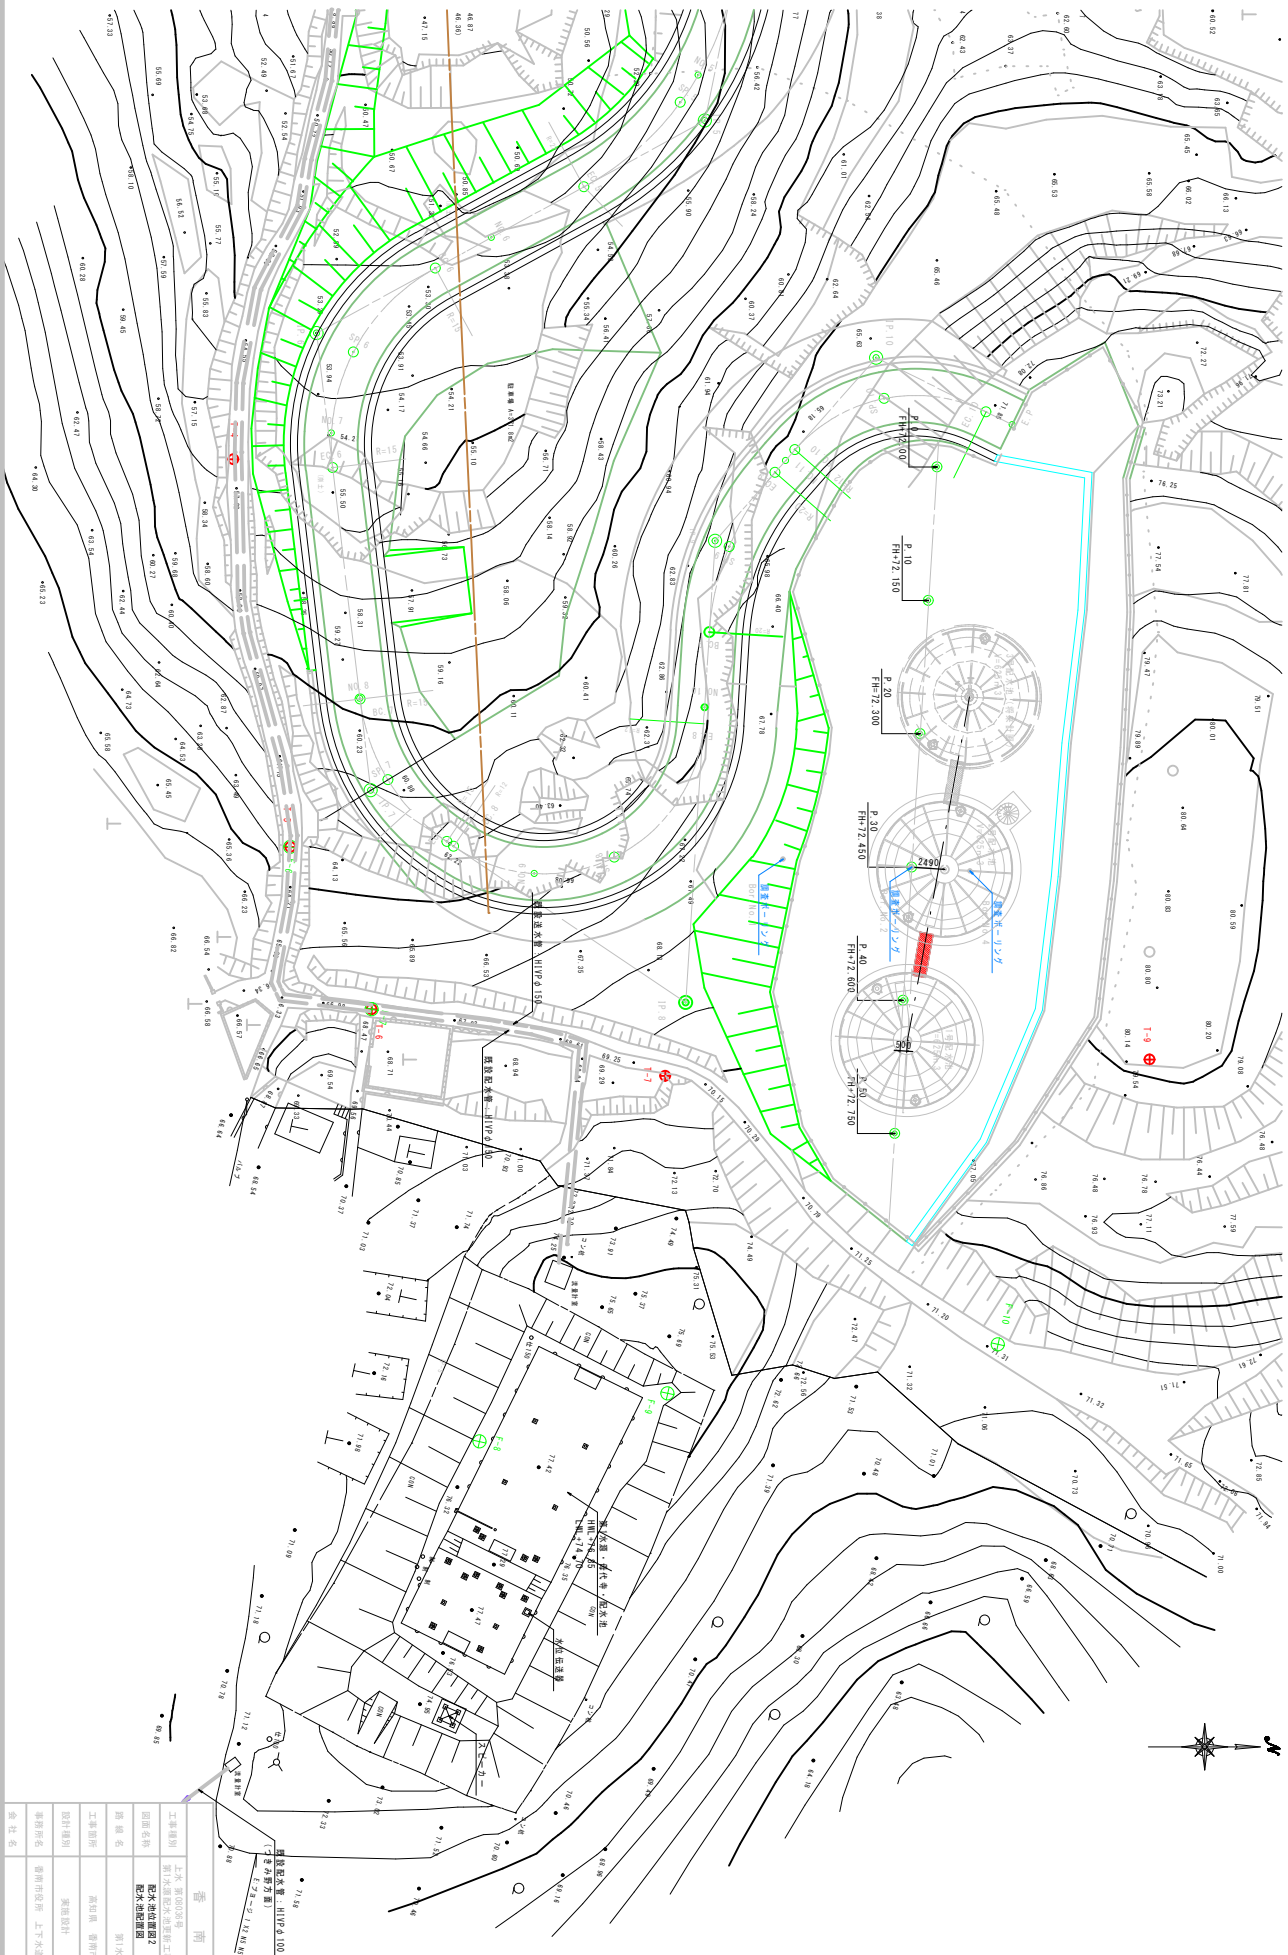



$$S=1 : 100$$


$S=1 : 100$

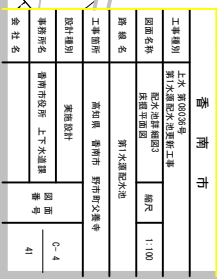


$S=1 : 100$

置換・埋戻平面図

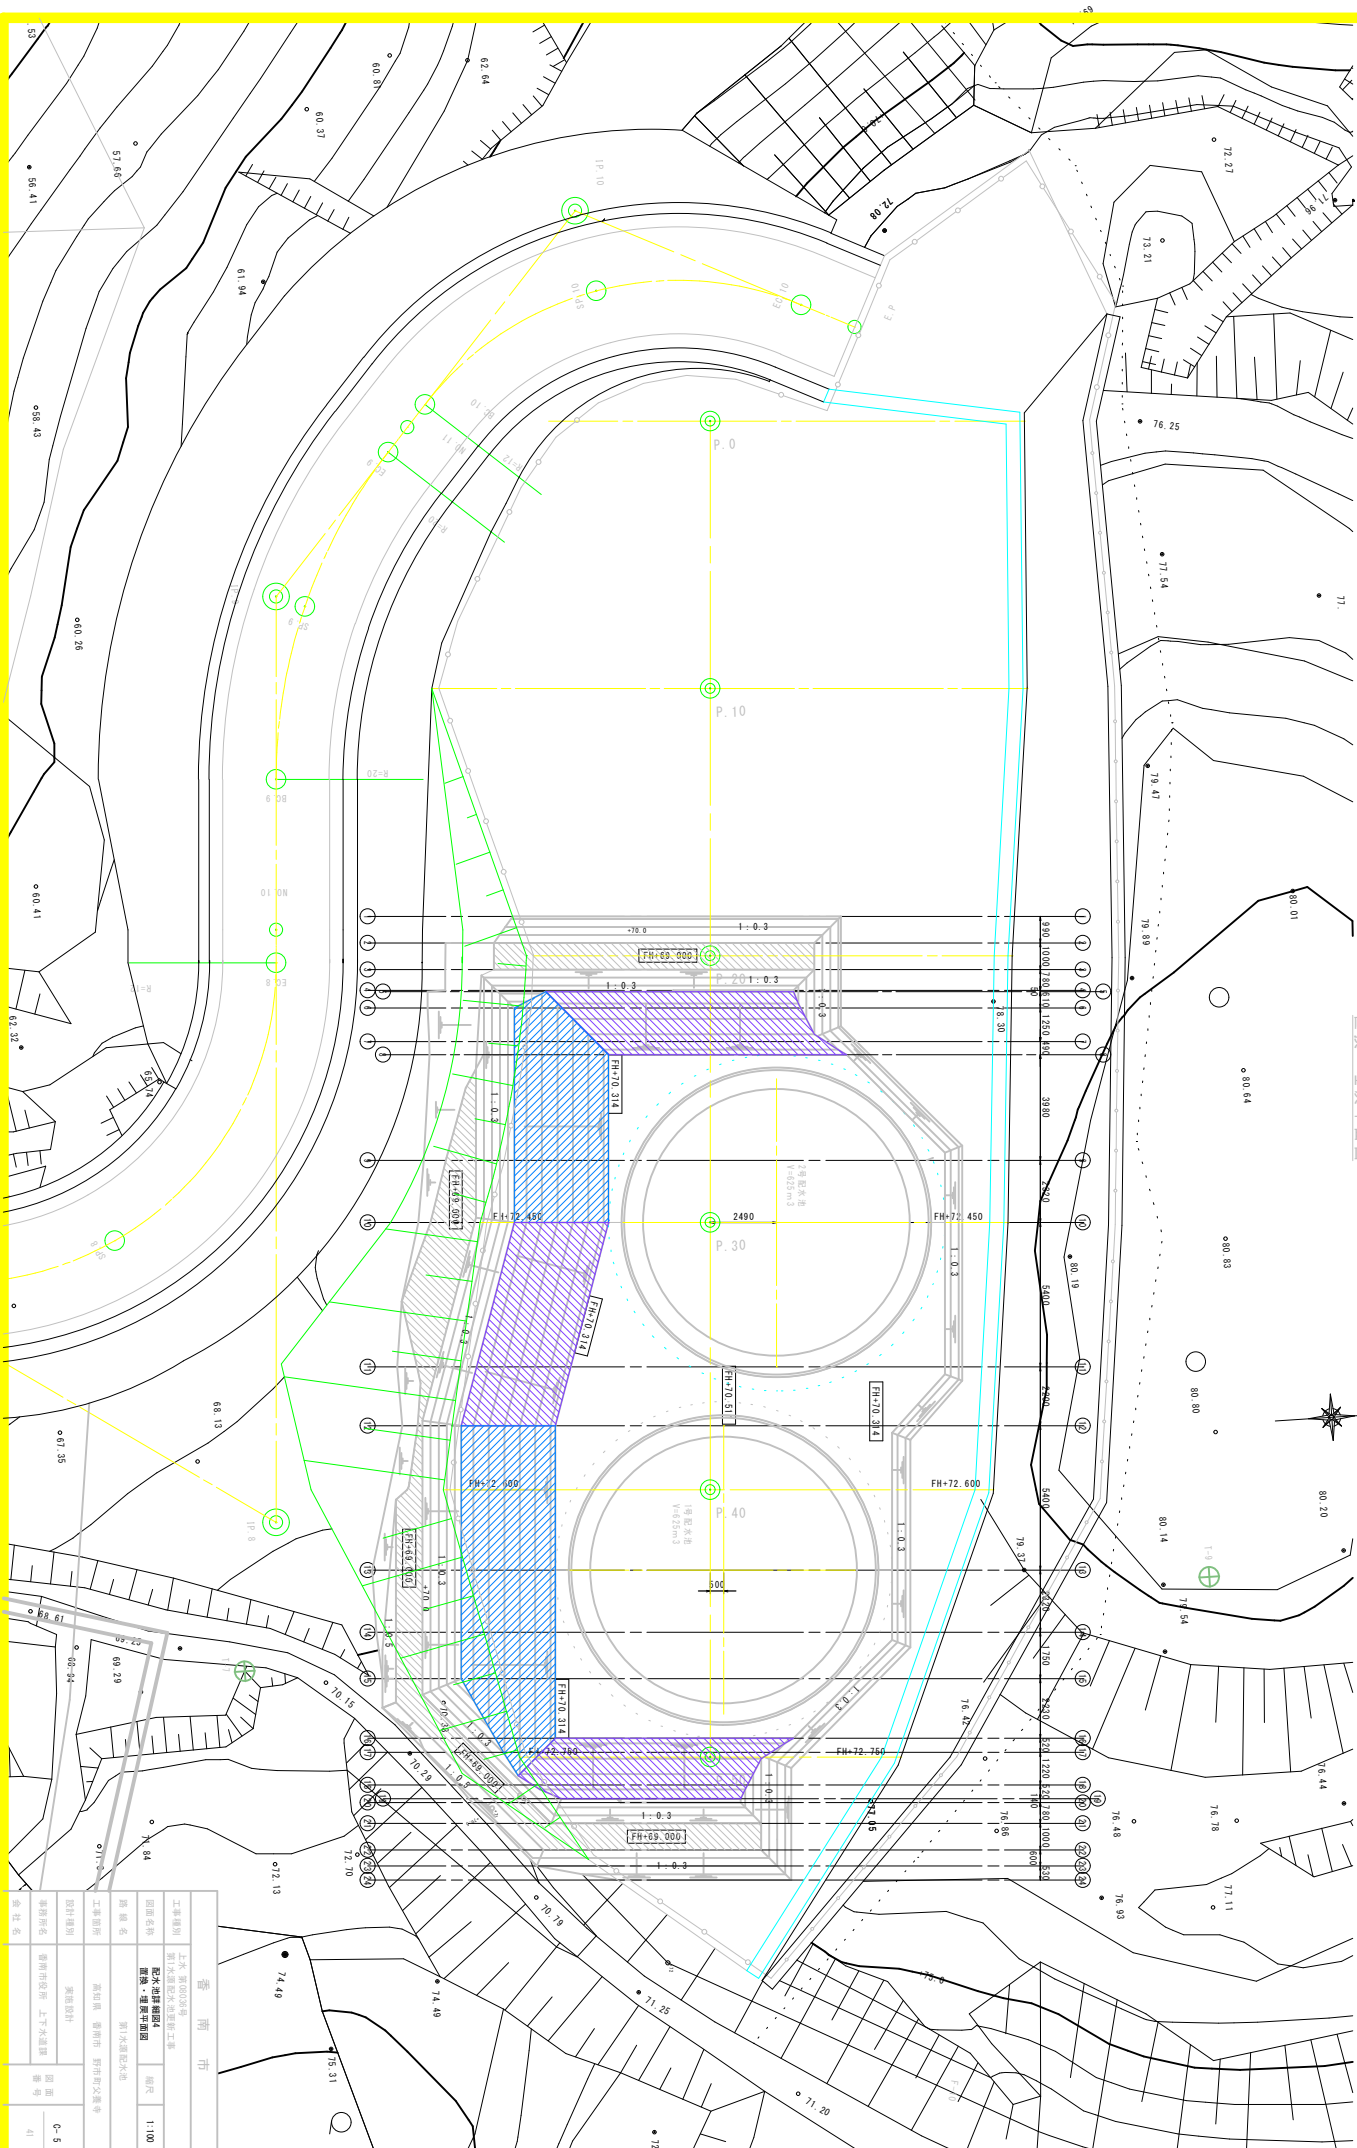


配水池詳細図6

断面図 (2)
S=1:100

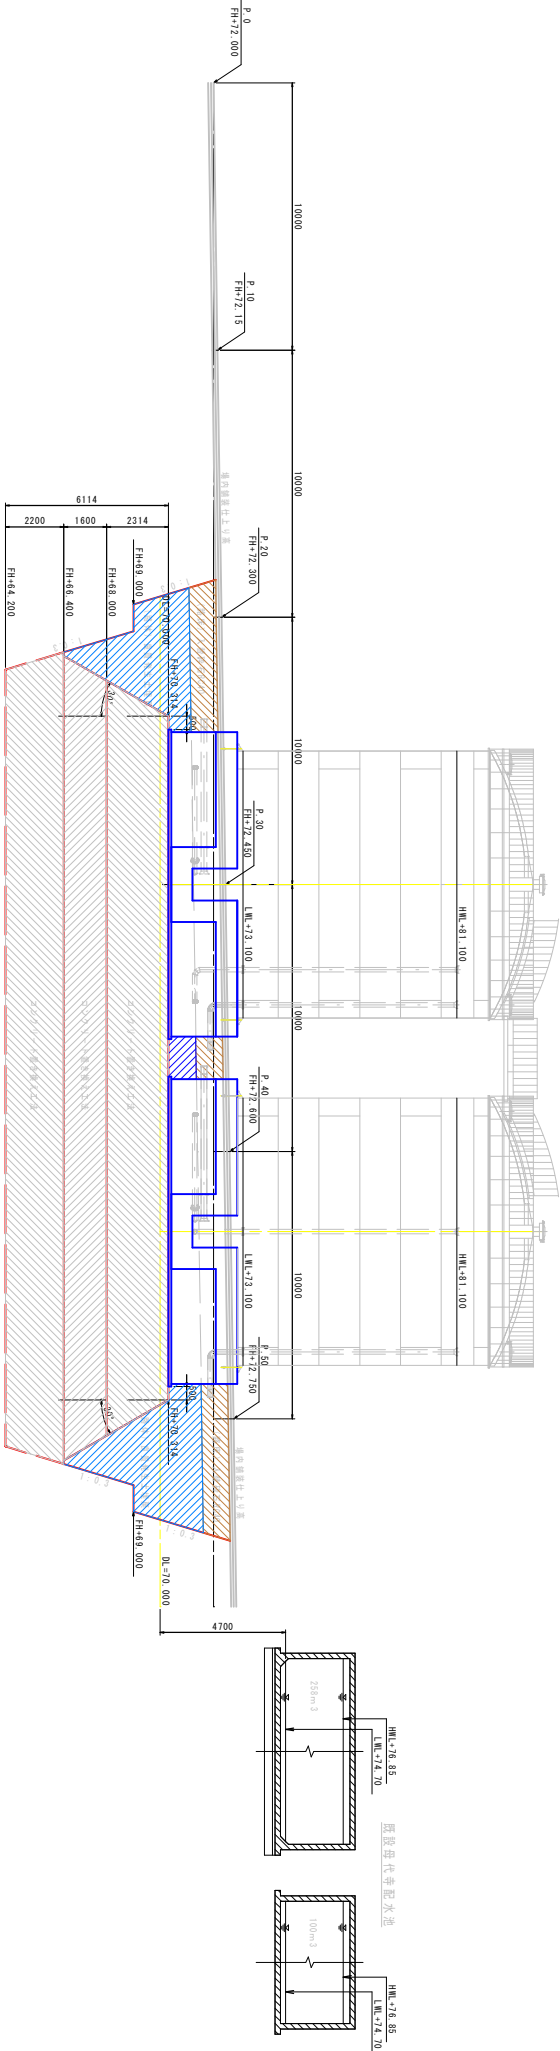


ポーリング柱状図
S=1:100

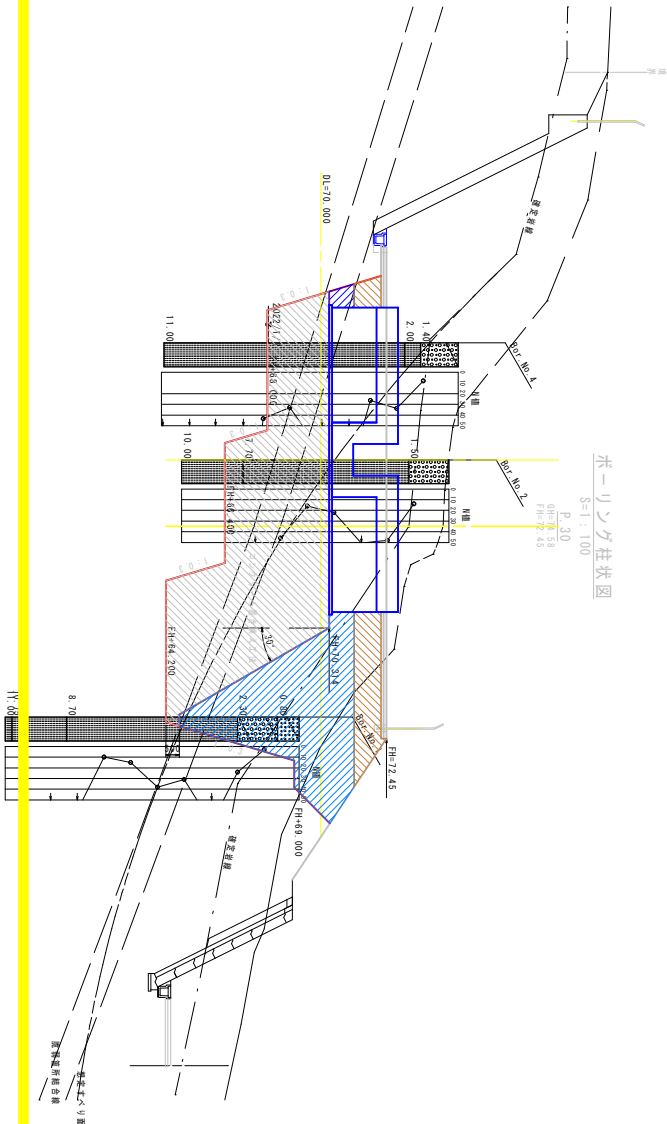


香 南 市			

配水池詳細図 8


床掘断面図 (1)
S=1:100

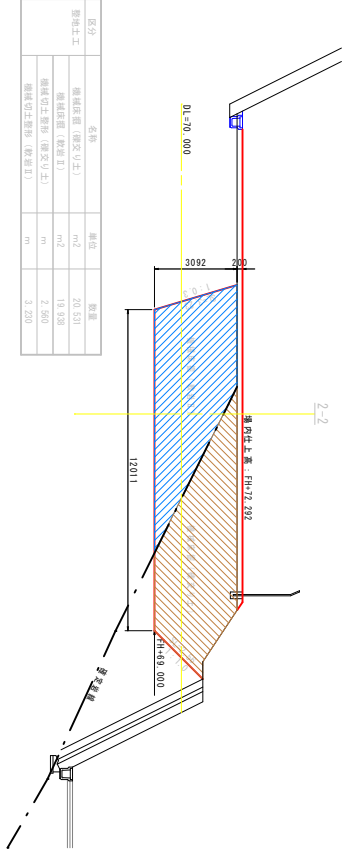


区分	名称	単位	数量
掘削土工	機械表層 (硬交り土)	m ²	20.531

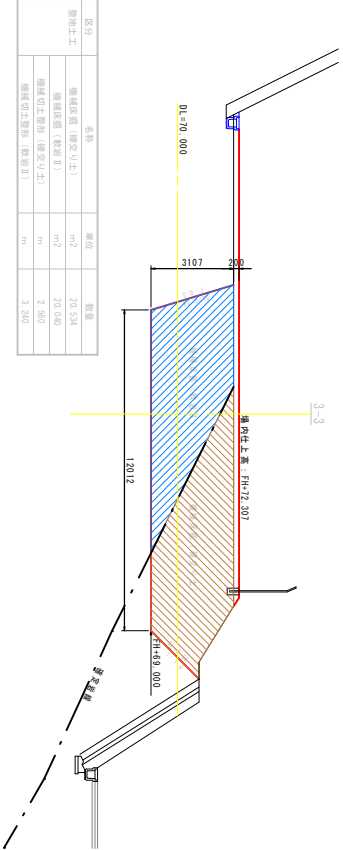


区分	名称	単位	数量
掘削土工	機械表層 (硬交り土)	m ²	20.534
	機械表層 (軟弱土)	m ²	20.040
	機械切土層 (硬交り土)	m	2.600
	機械切土層 (軟弱土)	m	3.200

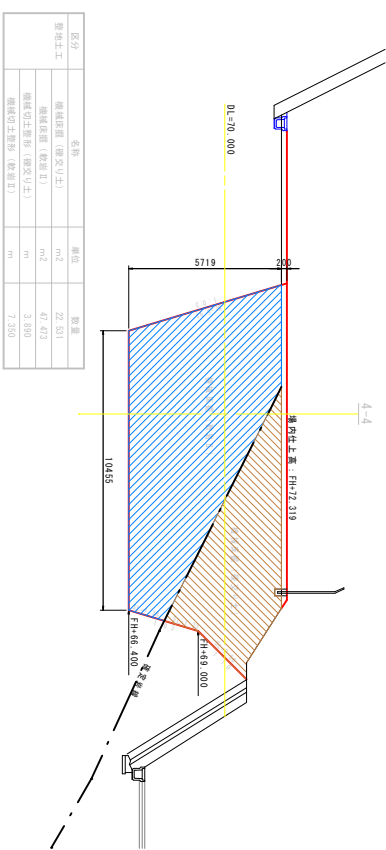

区分	名称	単位	数量
掘削土工	機械表層 (硬交り土)	m ²	22.531

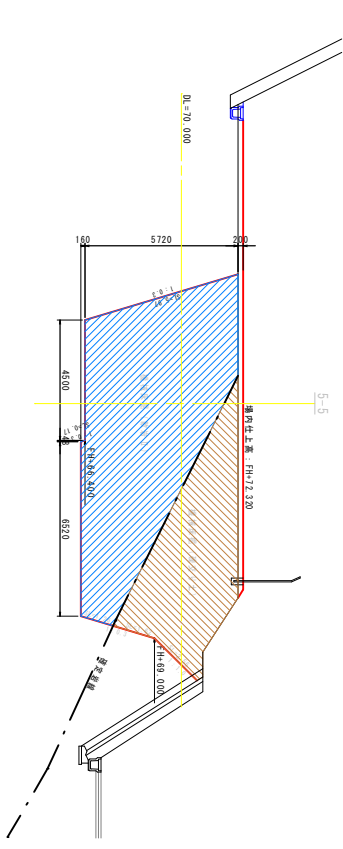

区分	名称	単位	数量
掘削土工	機械表層 (硬交り土)	m ²	24.665
	機械表層 (軟弱土)	m ²	49.543
	機械切土層 (硬交り土)	m	4.100
	機械切土層 (軟弱土)	m	6.160

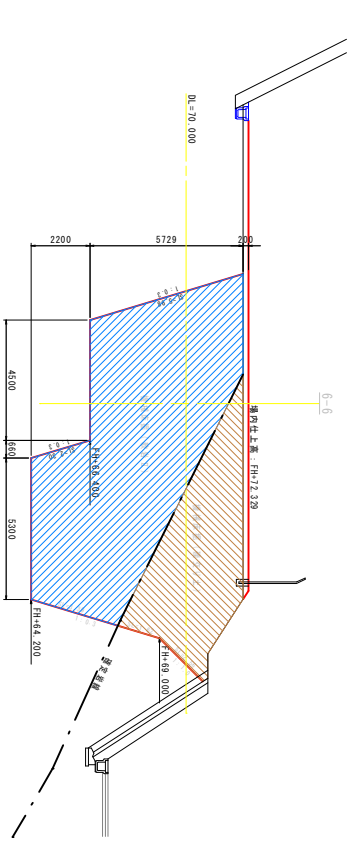

区分	名称	単位	数量
掘削土工	機械表層 (硬交り土)	m ²	24.893
	機械表層 (軟弱土)	m ²	61.376
	機械切土層 (硬交り土)	m	4.180
	機械切土層 (軟弱土)	m	8.280


(注) 掘削に必要な掘削量を計測し、掘削との割合を算出すること。

香 南 市			
工事種別	上下水道施設工事	図面名称	床掘断面図 (1)
図面名称	床掘断面図 (1)	図尺	1:100
路線名	新永通排水路	工事箇所	高知県 香南市 野市町父巻中
設計種別	測量設計	設計者	香南市役所 上下水道課
事務所名	香南市役所 上下水道課	図面番号	C-9-41
会社名			


配水池詳図12

床掘断面図 (5)


S=1:100

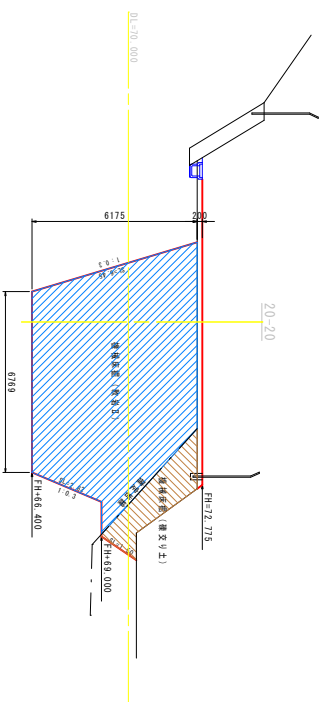


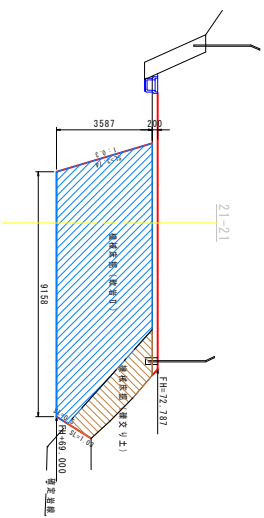
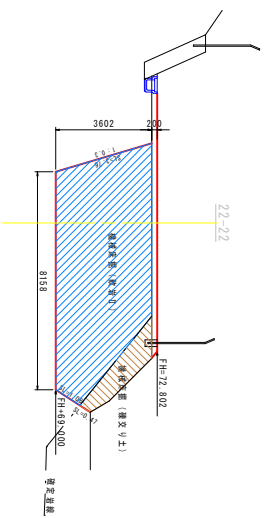


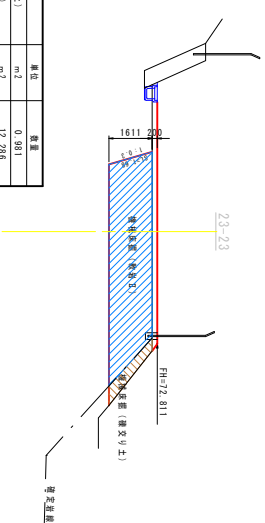






区分	名称	単位	数量
聖域土工	遺構基礎 (複交り土)	m ²	0.981
	礎石基礎 (敷石)	m ²	12.286
	遺構土基礎 (複交り土)	m	0.0
	礎石土基礎 (敷石目)	m	1.660

注) 施工に先立ち現地調査を行い、図面との整合性を確認すること。

章 南 市			

配水池詳細図13

置換・埋戻断面図 (1)
S=1:100

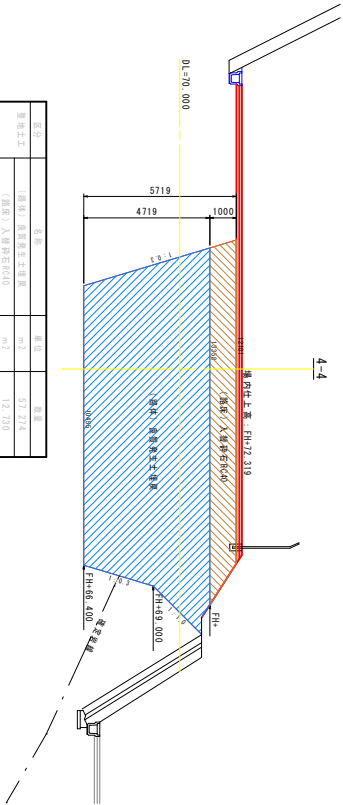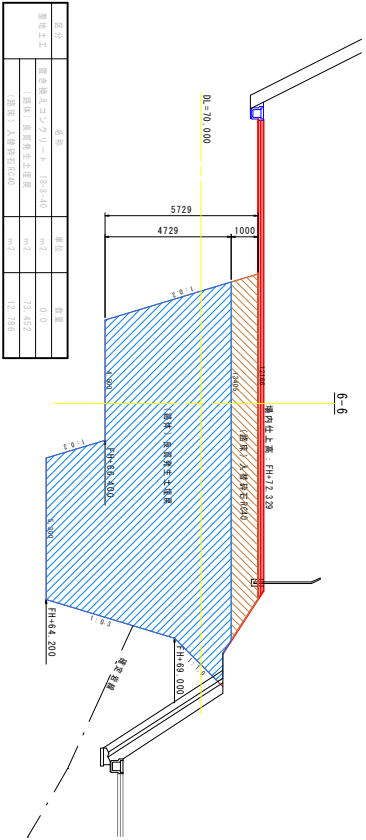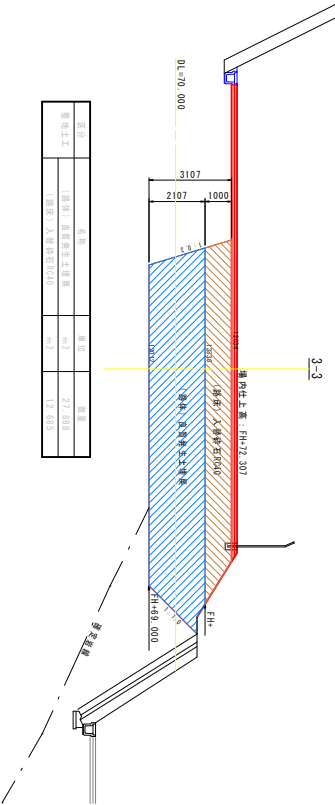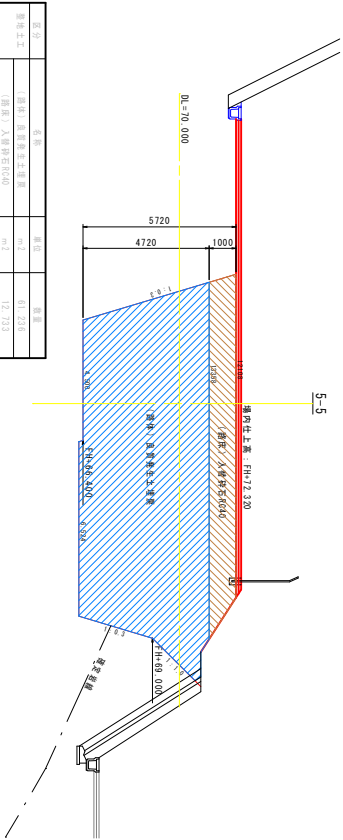
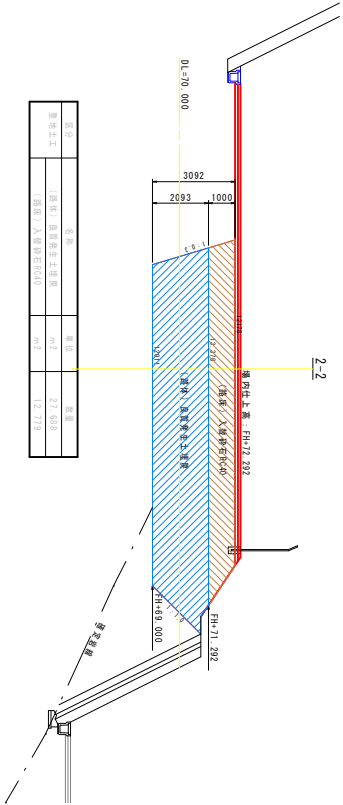


香 南 市			
工事種別	上水、下水道工事	図尺	1:100
図面名称	置換・埋戻断面図 (1)	図面	C-14
設計者	香南市役所、上下水道課	備考	41
設計者	香南市役所、上下水道課	備考	41


配水池詳図15

置換・埋戻断面図 (3)


S=1:100

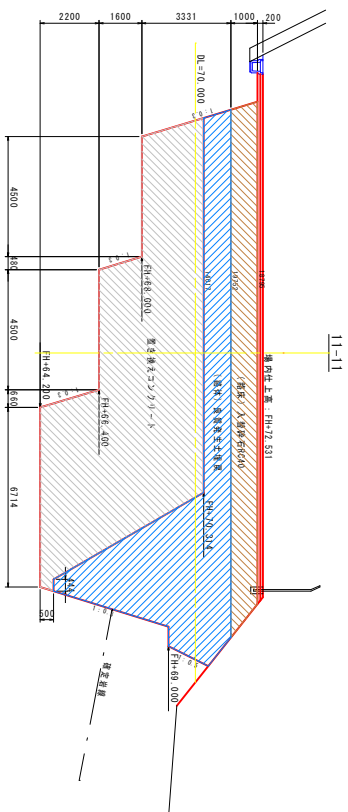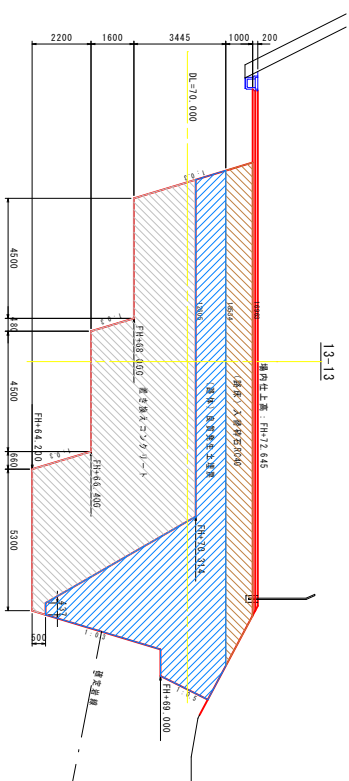[illegible]

区分	名称	用途	数量

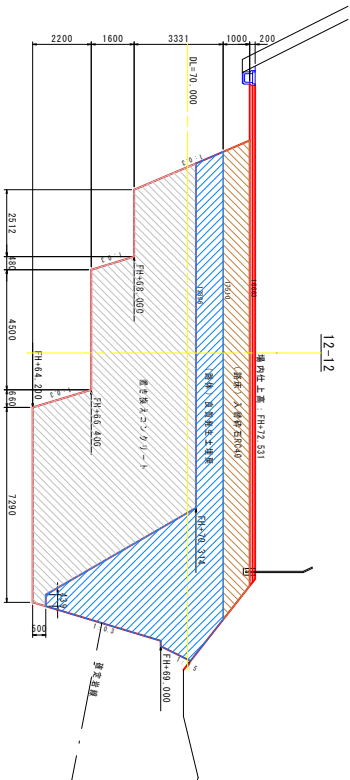

区分	名称	単位	数値

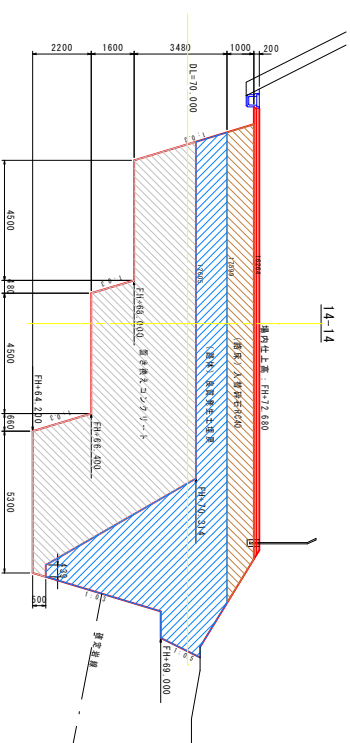


区分	名称	乗込	乗客


配水池詳細図16

置換・埋戻断面図（4）

S=1:100

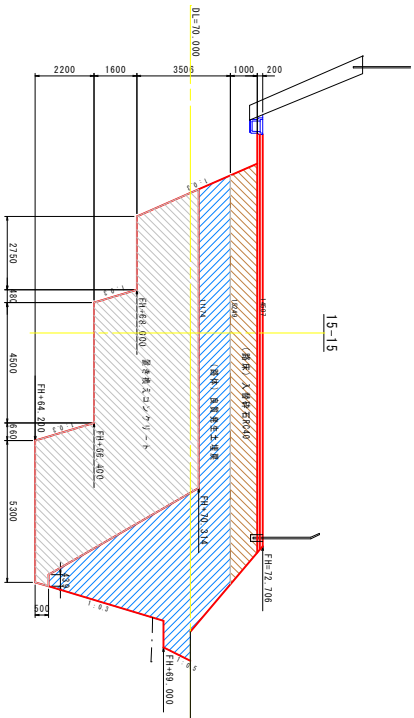


区分	名称	単位	数量
置換土工	置き換えコンクリート（仮全40）	m ²	31.582
	（置換）良質養生土埋戻	m ²	28.102
	（置換）入替砂石50G	m ²	14.922
	へーライク	m	19.569

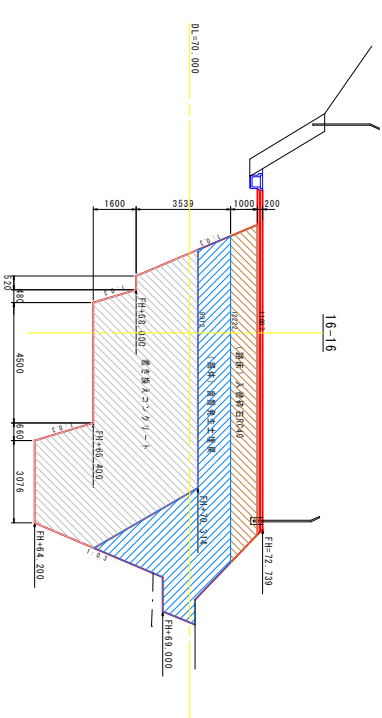


区分	名称	単位	数量
置換土工	置き換えコンクリート（仮全40）	m ²	43.912
	（置換）良質養生土埋戻	m ²	24.571
	（置換）入替砂石50G	m ²	11.915
	へーライク	m	16.993


区分	名称	単位	数量
置換土工	置き換えコンクリート（仮全40）	m ²	32.422
	（置換）良質養生土埋戻	m ²	22.736
	（置換）入替砂石50G	m ²	11.457
	へーライク	m	15.339

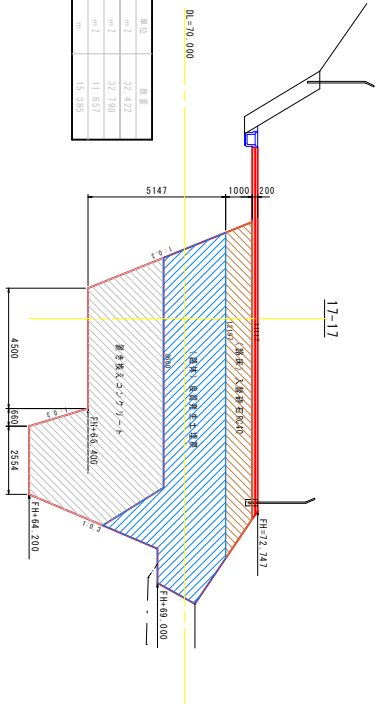

区分	名称	単位	数量
置換土工	置き換えコンクリート（仮全40）	m ²	41.410
	（置換）良質養生土埋戻	m ²	21.157
	（置換）入替砂石50G	m ²	10.465
	へーライク	m	14.916

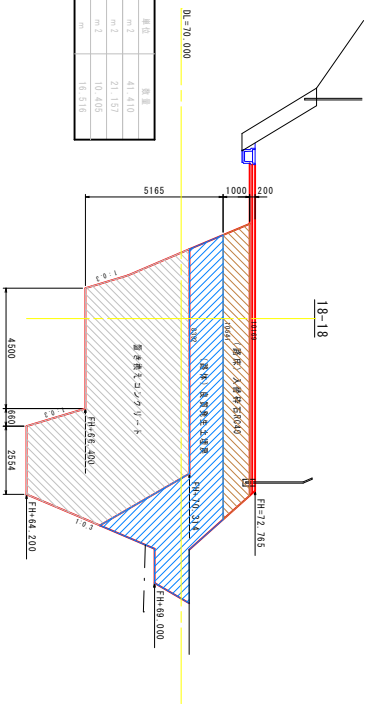

区分	名称	単位	数量
置換土工	置き換えコンクリート（仮全40）	m ²	47.935
	（置換）良質養生土埋戻	m ²	9.459

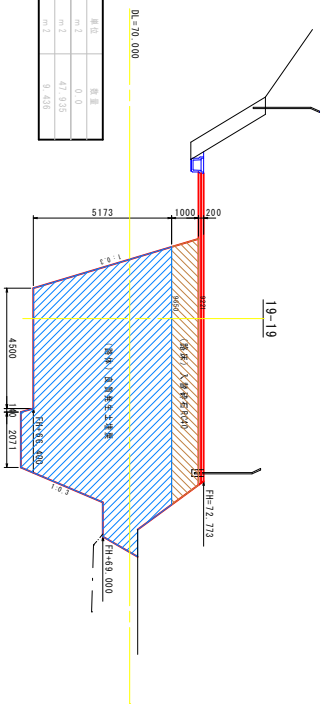


香 南 市			
工事種別	上水 第0005号 配水工事		
図面名称	配水池埋戻断面図(4)	縮尺	1:100
図 録 名	置換・埋戻断面図(4)		
設計者	第1水建設株式会社		
工事箇所	高知県 香南市 新市町父島中		
設計種別	実施設計	図 面	C-17
資料所名	香南市役所 上下水道課	番 号	41
会社名			


配水池詳細図18

基礎部側面枠展開図
S=1:100

配水池: 34.385x47.557+46.444x71.872x32.000=232.948m²

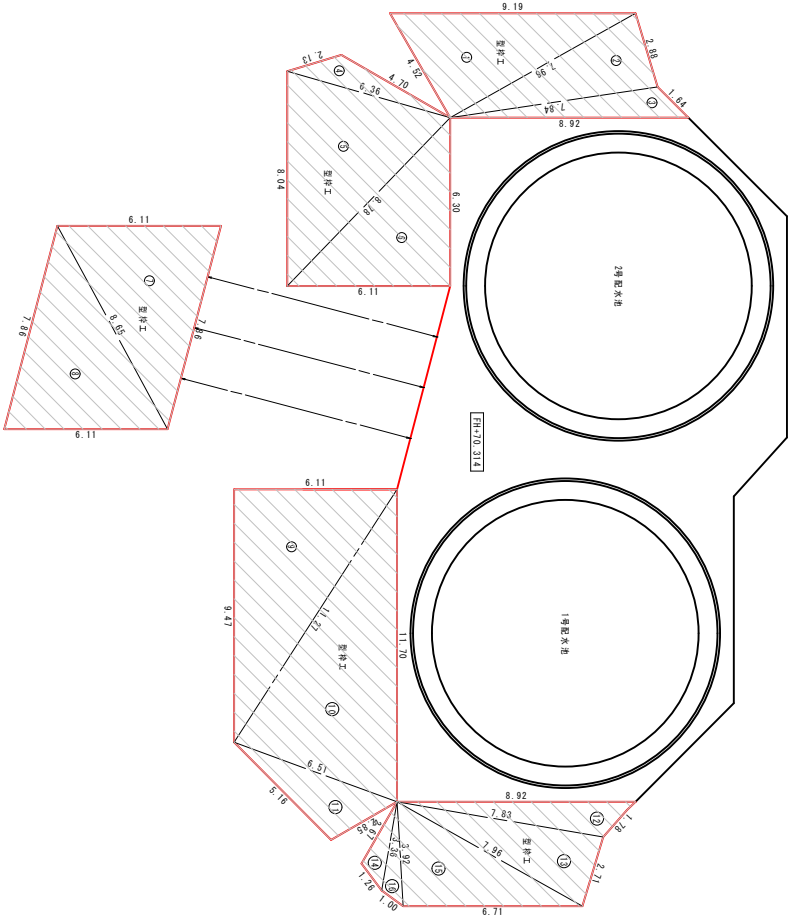

配水池基礎部控除根拠図面
S=1:100

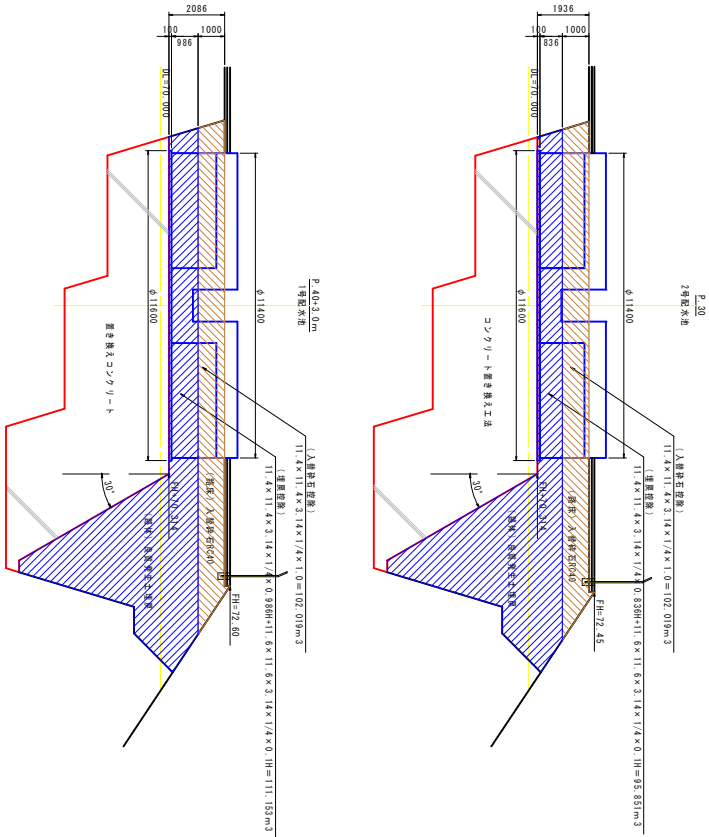

記号	a	b	c	s	面積㎡
1	9.19	4.52	7.96	10.84	18.043
2	2.88	7.96	7.84	9.34	11.176
3	1.64	7.84	8.92	9.20	5.146
面積㎡					34.385

記号	a	b	c	s	面積㎡
4	6.36	4.70	2.13	6.60	3.668
5	8.38	6.36	8.04	11.59	24.590
6	6.30	8.38	6.11	10.60	19.299
面積㎡					47.557

記号	a	b	c	s	面積㎡
7	7.86	6.11	8.65	11.31	23.232
8	6.11	8.65	7.86	11.31	23.232
面積㎡					46.464

記号	a	b	c	s	面積㎡
9	6.11	9.47	11.27	13.43	28.998
10	11.27	6.51	11.70	14.74	35.773
11	5.16	2.85	6.51	7.26	7.101
面積㎡					71.872


記号	a	b	c	s	面積㎡
12	8.92	7.83	1.78	9.27	5.916
13	7.83	7.96	2.71	9.25	10.927
14	3.56	2.67	1.26	3.65	1.575
15	7.96	3.92	6.71	9.30	13.178
16	3.92	3.56	1.00	4.14	1.444
面積㎡					32.800

香 南 市			
工事種別	上水、下水道施設工事	図面名称	配水池基礎部控除根拠図面
図面名称	配水池基礎部控除根拠図面	図尺	1:100
図 録 名	配水池基礎部控除根拠図面	工事箇所	高知県、香南市、新市町交差点
工事箇所	高知県、香南市、新市町交差点	設計種別	測量設計
測量種別	香南市役所、上下水道課	図 面 番 号	C-19
会社名			41

配水池詳圖19

場内舗装面積根拠図
S=1:100

記号	a	b	c	s	面積 m ²
21	6.772	6.691	8.610	11.0365	22.277
22	4.829	8.610	7.873	10.6560	18.802
23	7.364	7.873	5.420	10.3285	19.211
				面積 m ²	60.291

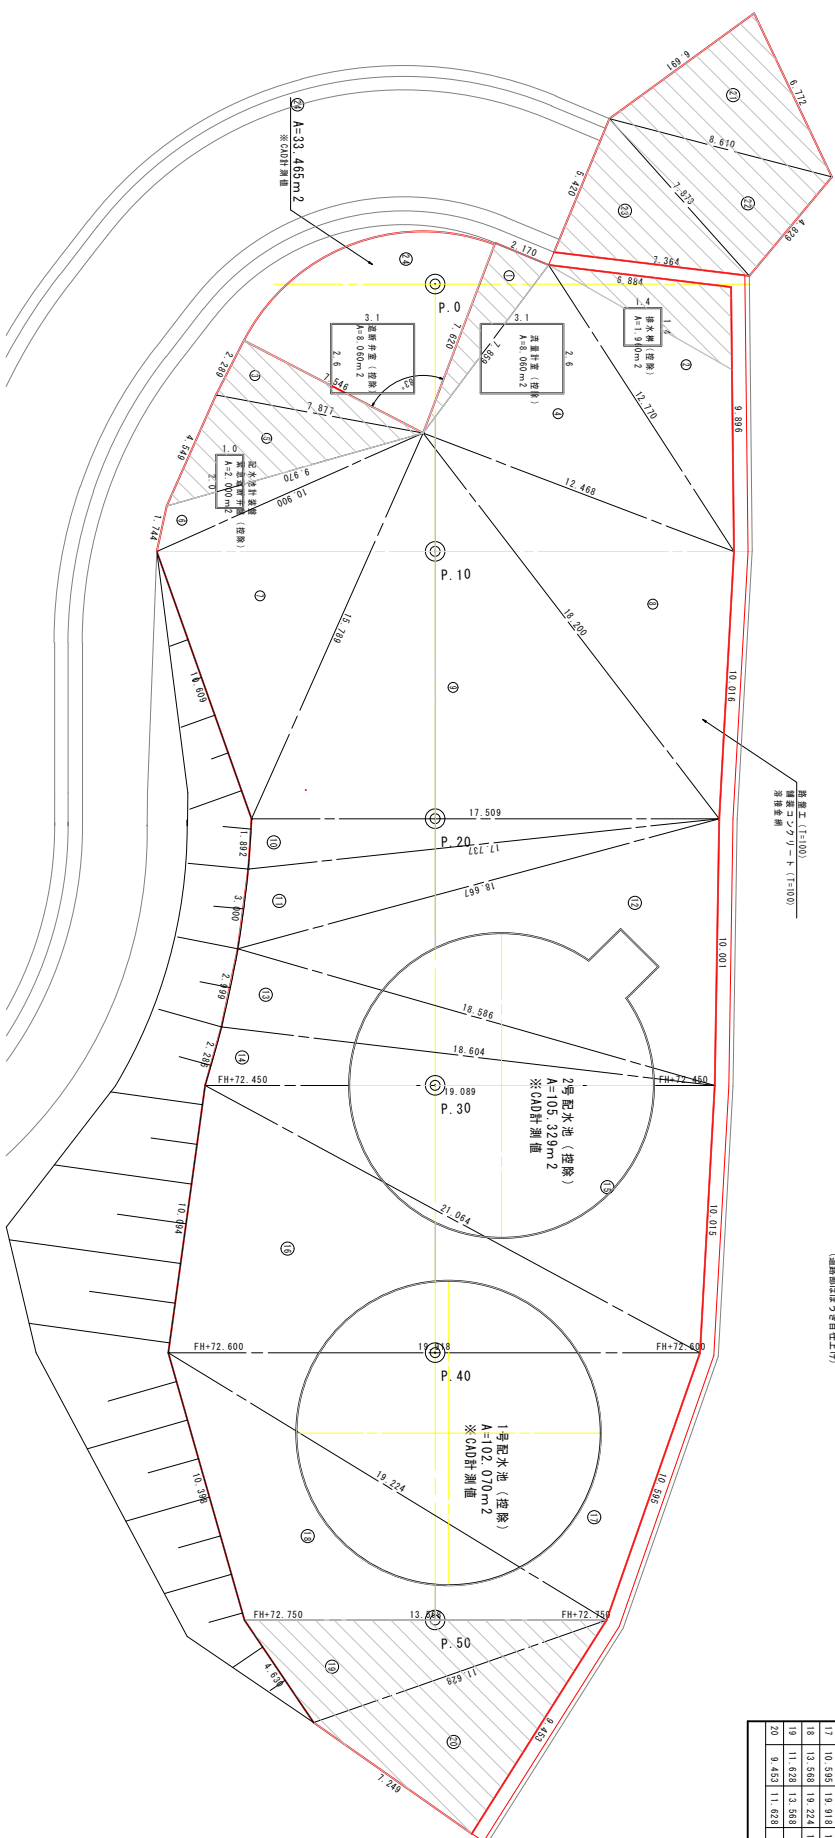[illegible]


宣 南 市				

```
S=1:100
```

は悪青線植質目地板の設置位置を示す。

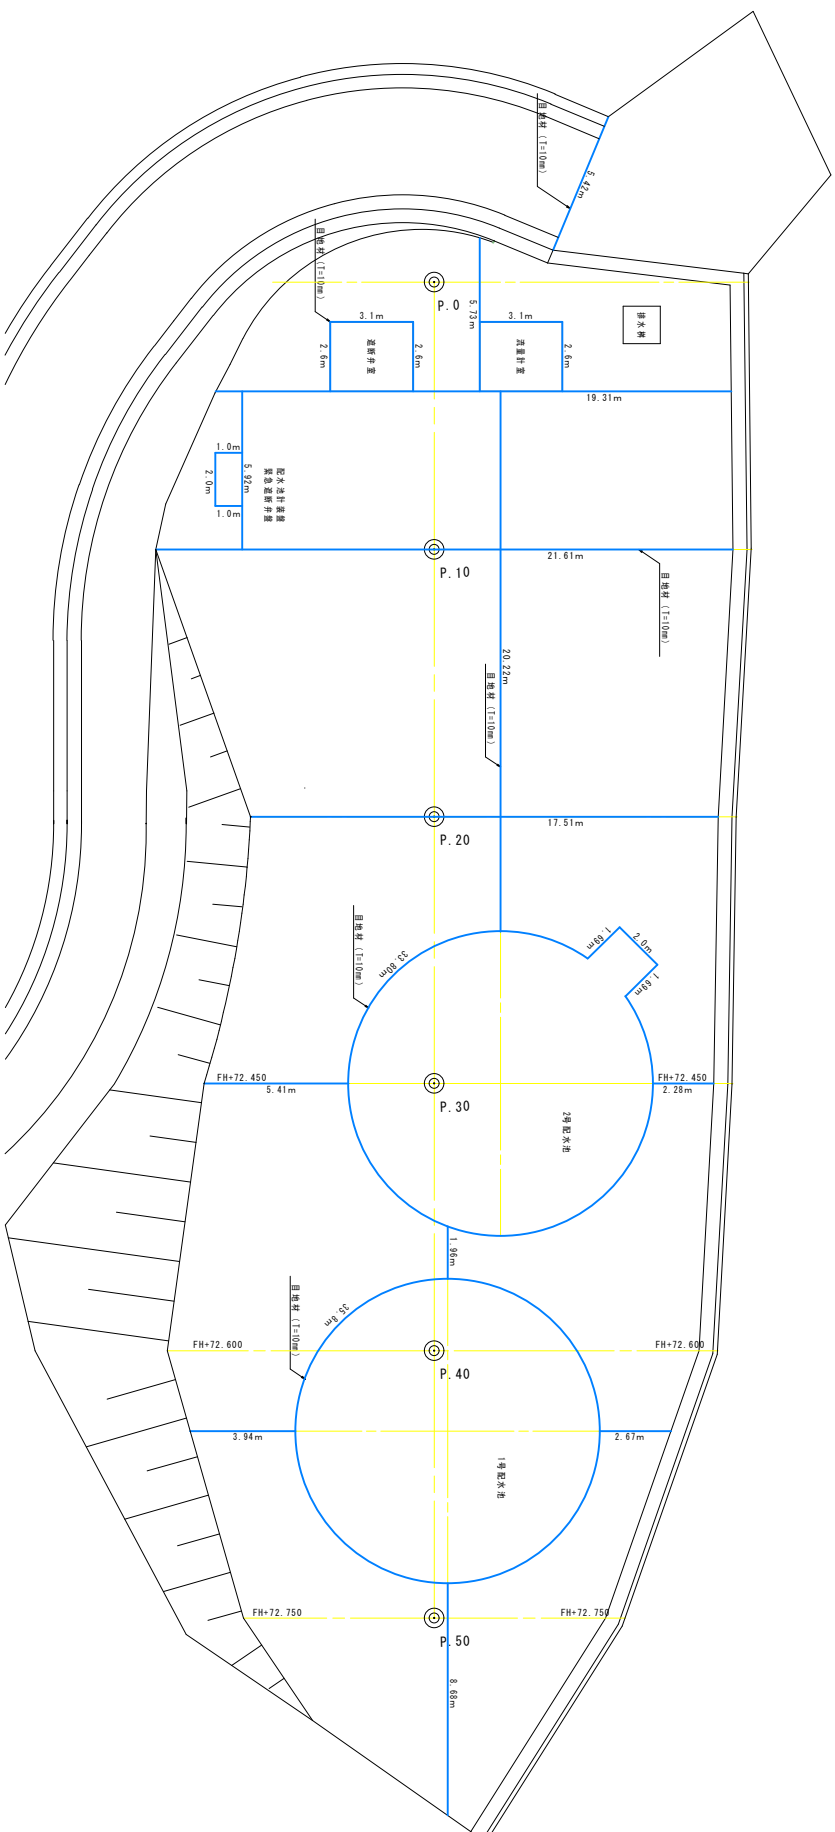


香 南 市	
事務所名	香南市役所、上下水道課
発 注 名	図 面 番 号 C-21 41

S=1 : 200

- ※G6X部DCIP直管の切口加工においては、切管端面を専用塗料で補修すること。
- ※G6X部DCIP直管、風防管類はホリエチレンスリウで被覆すること。
- ※通風管建設部には、警指示シート、警指示テープを布設すること。
- ※設置管の埋込位置・深さ等は指定のため、試験を行い確認すること。

口徑	掛管角度		丁字管部		彎頭部 仕切半徑
	木蓋	掛管	木蓋	掛管	
φ200	4.0m	1.0m	1.0m	1.0m	15.5m
φ150	4.0m	1.0m	1.0m	1.0m	12.5m
φ100	1.0m	1.0m	1.0m	1.0m	9.0m
φ75	1.0m	1.0m	1.0m	1.0m	7.5m

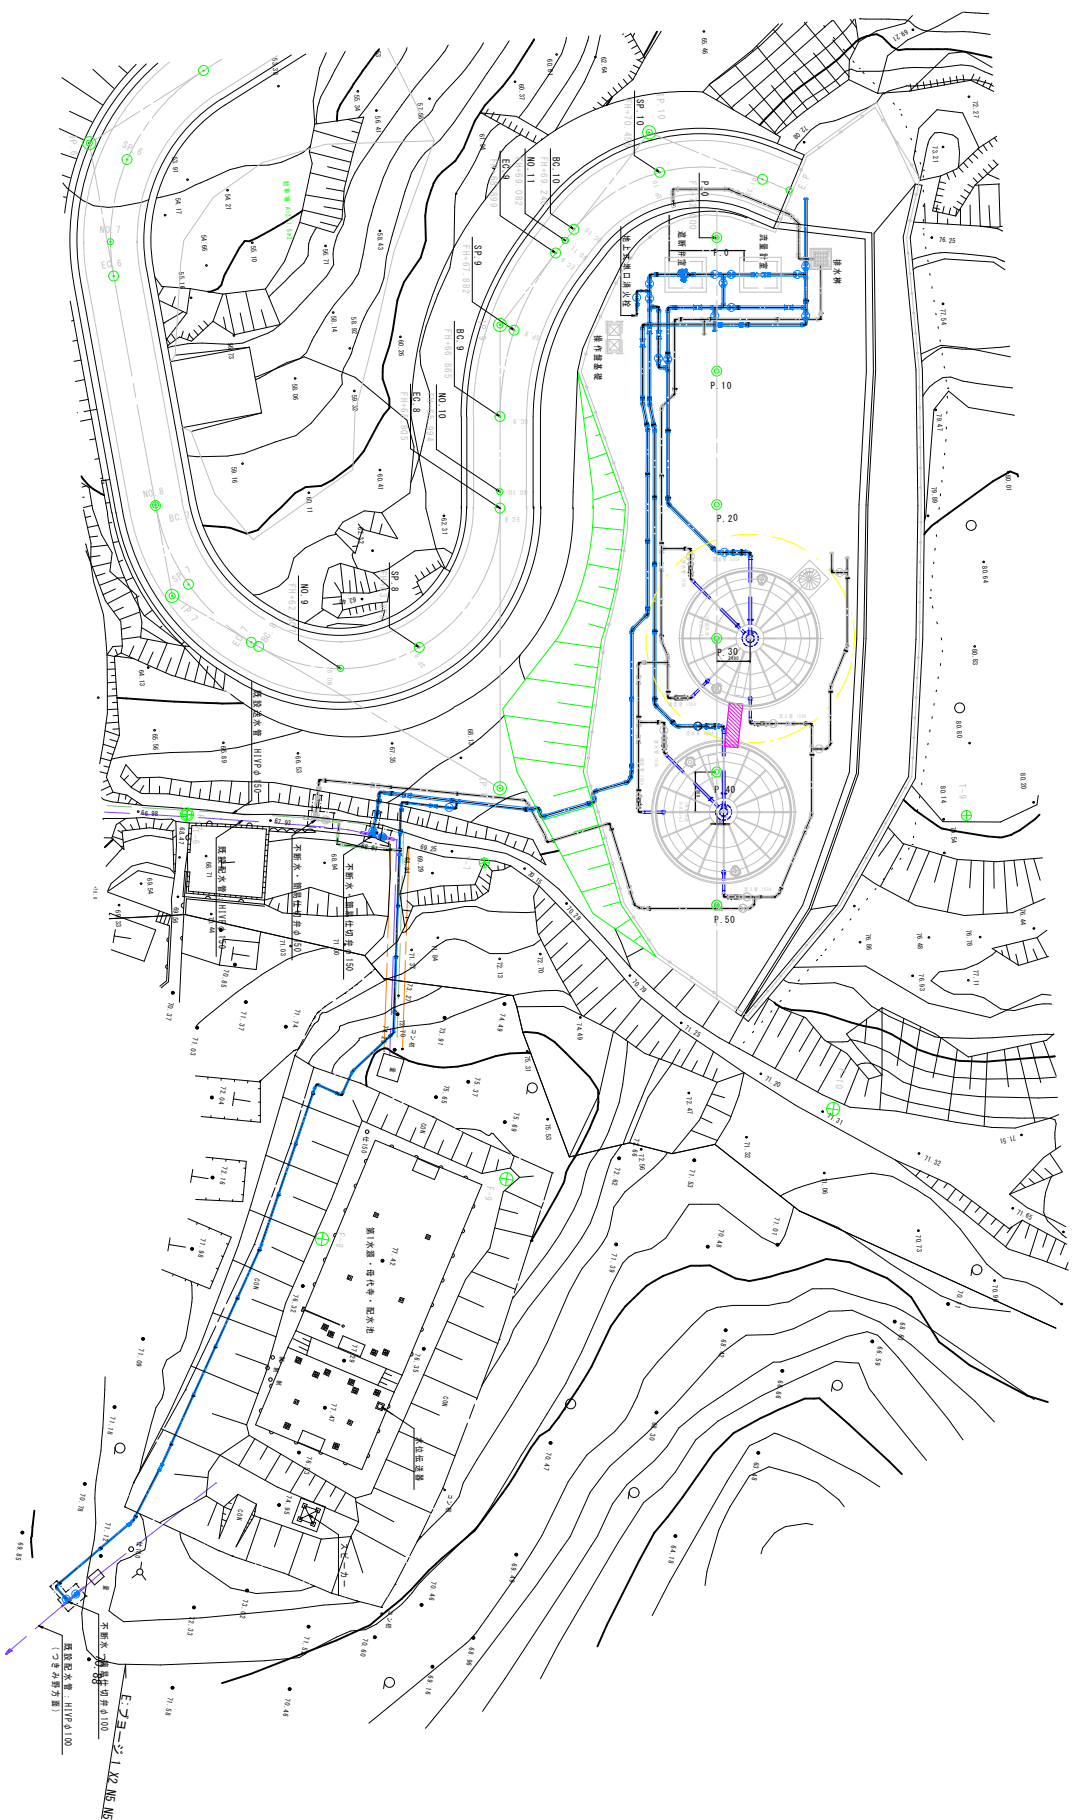


香 南 市			
事務所名称	香南市役所 上下水道課		
倉庫名	図面番号	C-22	
	41		

配水池廻配管図 2

S-71 : 1/100

完成図 (場内)

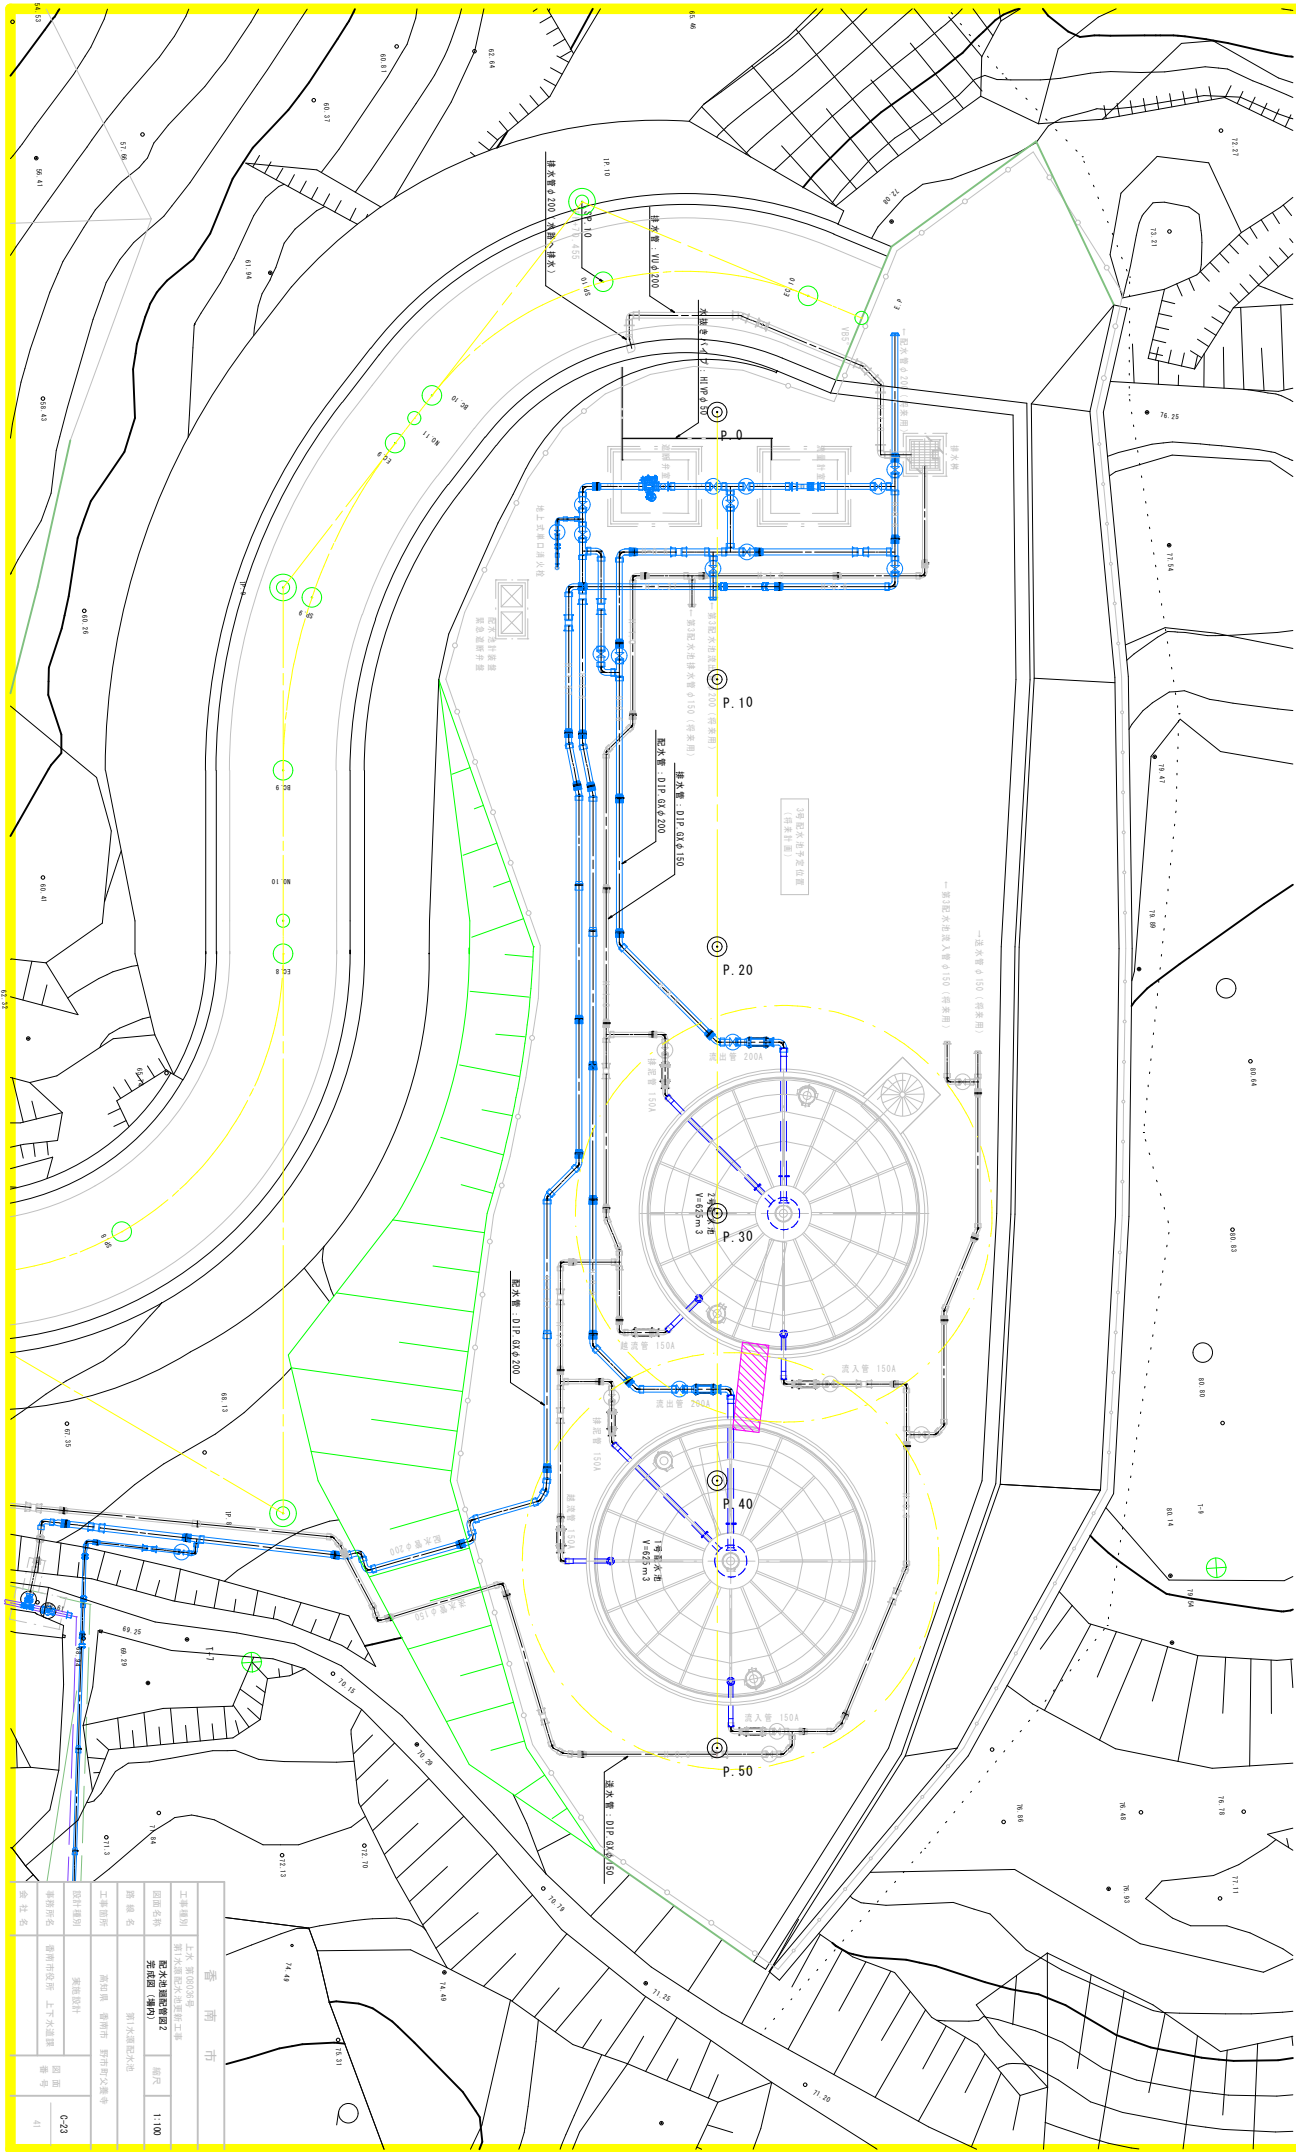

工務課別		上水 第302号	配水池廻配管図2	図尺	1:100
図面名称		完成図 (場内)			
図面番号		第1水廻配管図			

S=1 : 100

※既設配水池周囲配管の位置、深度は推定のため確認が必要である。




香 南 市			
作 業 名			

S=Non

图 10-1-10

口径	出管角度		下字管部		管端部 仕切弁部
	45° $\geq$ θ $>$ 4.5	22.5 $\leq$ θ	本管	枝管	
ϕ 150	4.0m	1.0m	1.0m	1.0m	12.5m

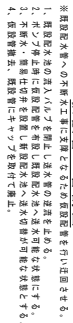
[illegible]

香 南 市					

S=Non

配水管：管割図（ $\phi 200$ ）

口徑	掛鉤角度		丁字螺絲		管端部 仕役半徑
	90°>45°	45°>15°	木蓋	柱蓋	
φ200	4.0m	1.0m	1.0m	1.0m	15.5m
φ150	4.0m	1.0m	1.0m	1.0m	12.5m
φ100	1.0m	1.0m	1.0m	1.0m	9.0m
φ75	1.0m	1.0m	1.0m	1.0m	7.5m

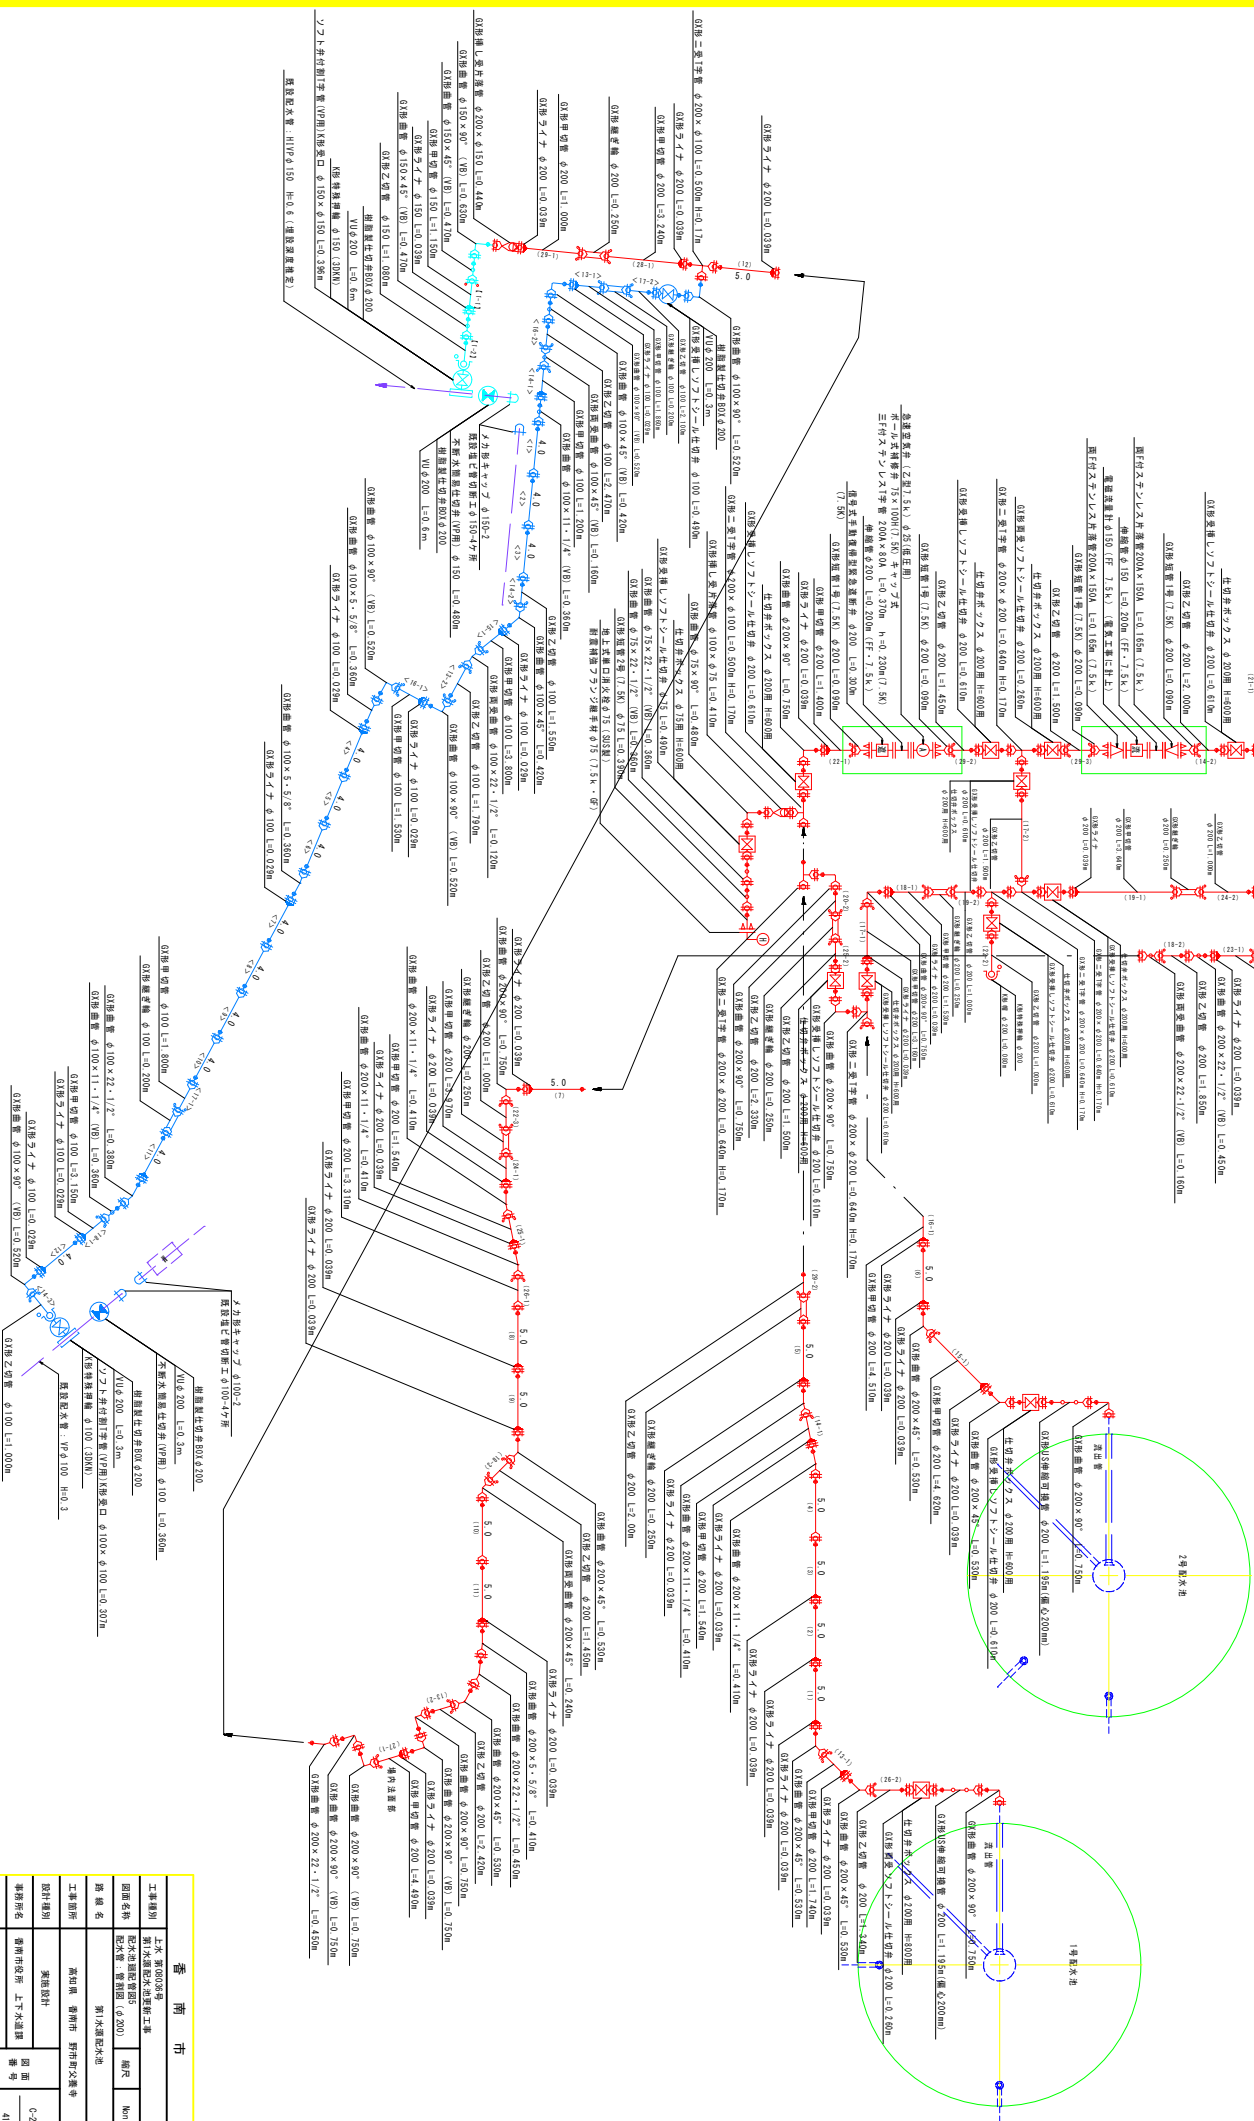

$S=1 : 100$

フレンジ組合図
S=Non

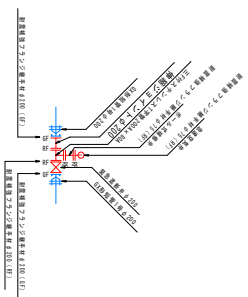


図 4 クラッシュ組合

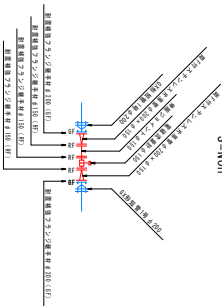
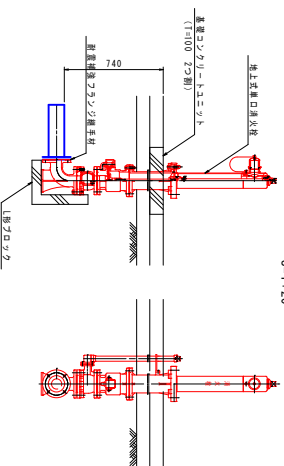
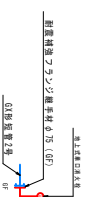
 
 $S=1:20$ 

図 4 混合比率


S=Nor

DIP. GX ϕ 200:直管L=5.000m

DIP. GX ϕ 150:直管L=5.000m

DIP. GX ϕ 100:直管L=4. 0001

$S=1:20$

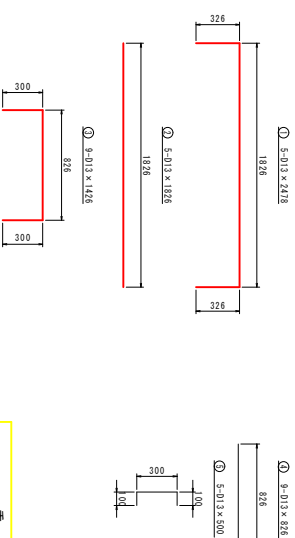



香南



S=Non


口径	主管角度		下字管部		管端部 仕切弁部
	00° θ >45° 4.0m	45° θ >22.5° 1.0m	本管 1.0m	枝管 1.0m	
φ150					12.5m

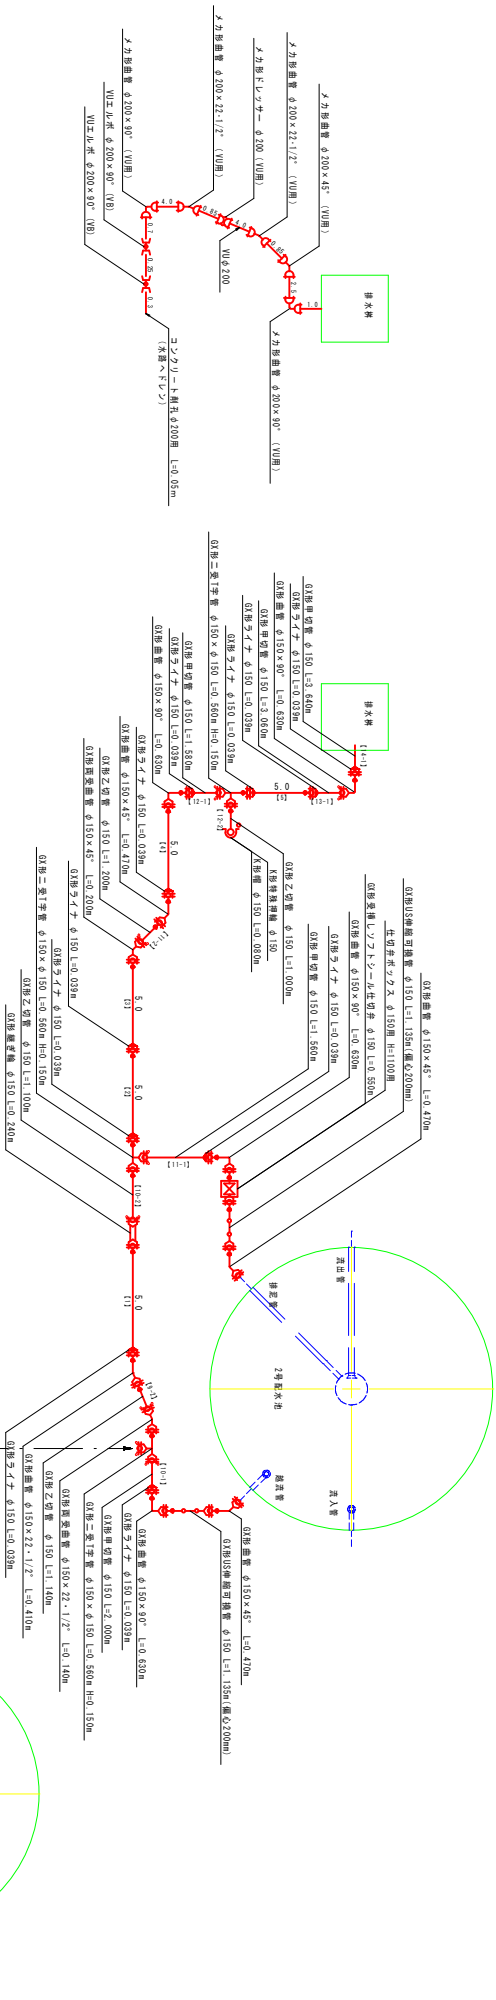


$S=1 : 100$

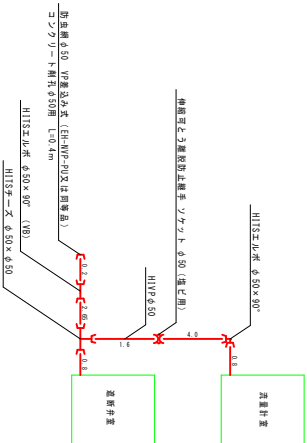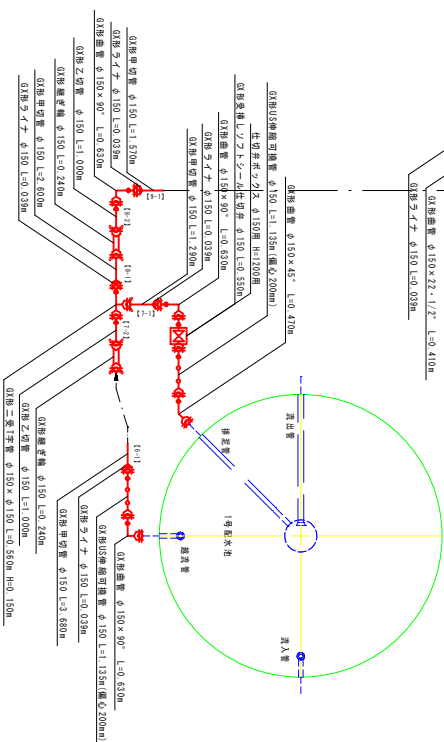DIP. GX ϕ 150: 直管 L=5.000m[illegible]

香 南 市				
工事類別	上水・下水道08号			
四面名称	排水処理施設(貯留池)			
路名	第1.溝配水池		幅尺	Non
事務所名	香南市役所	上下水道課	図 面 番 号	C-28
発注者				41

$$S=1 : 100$$

土工延長根拠図(1)

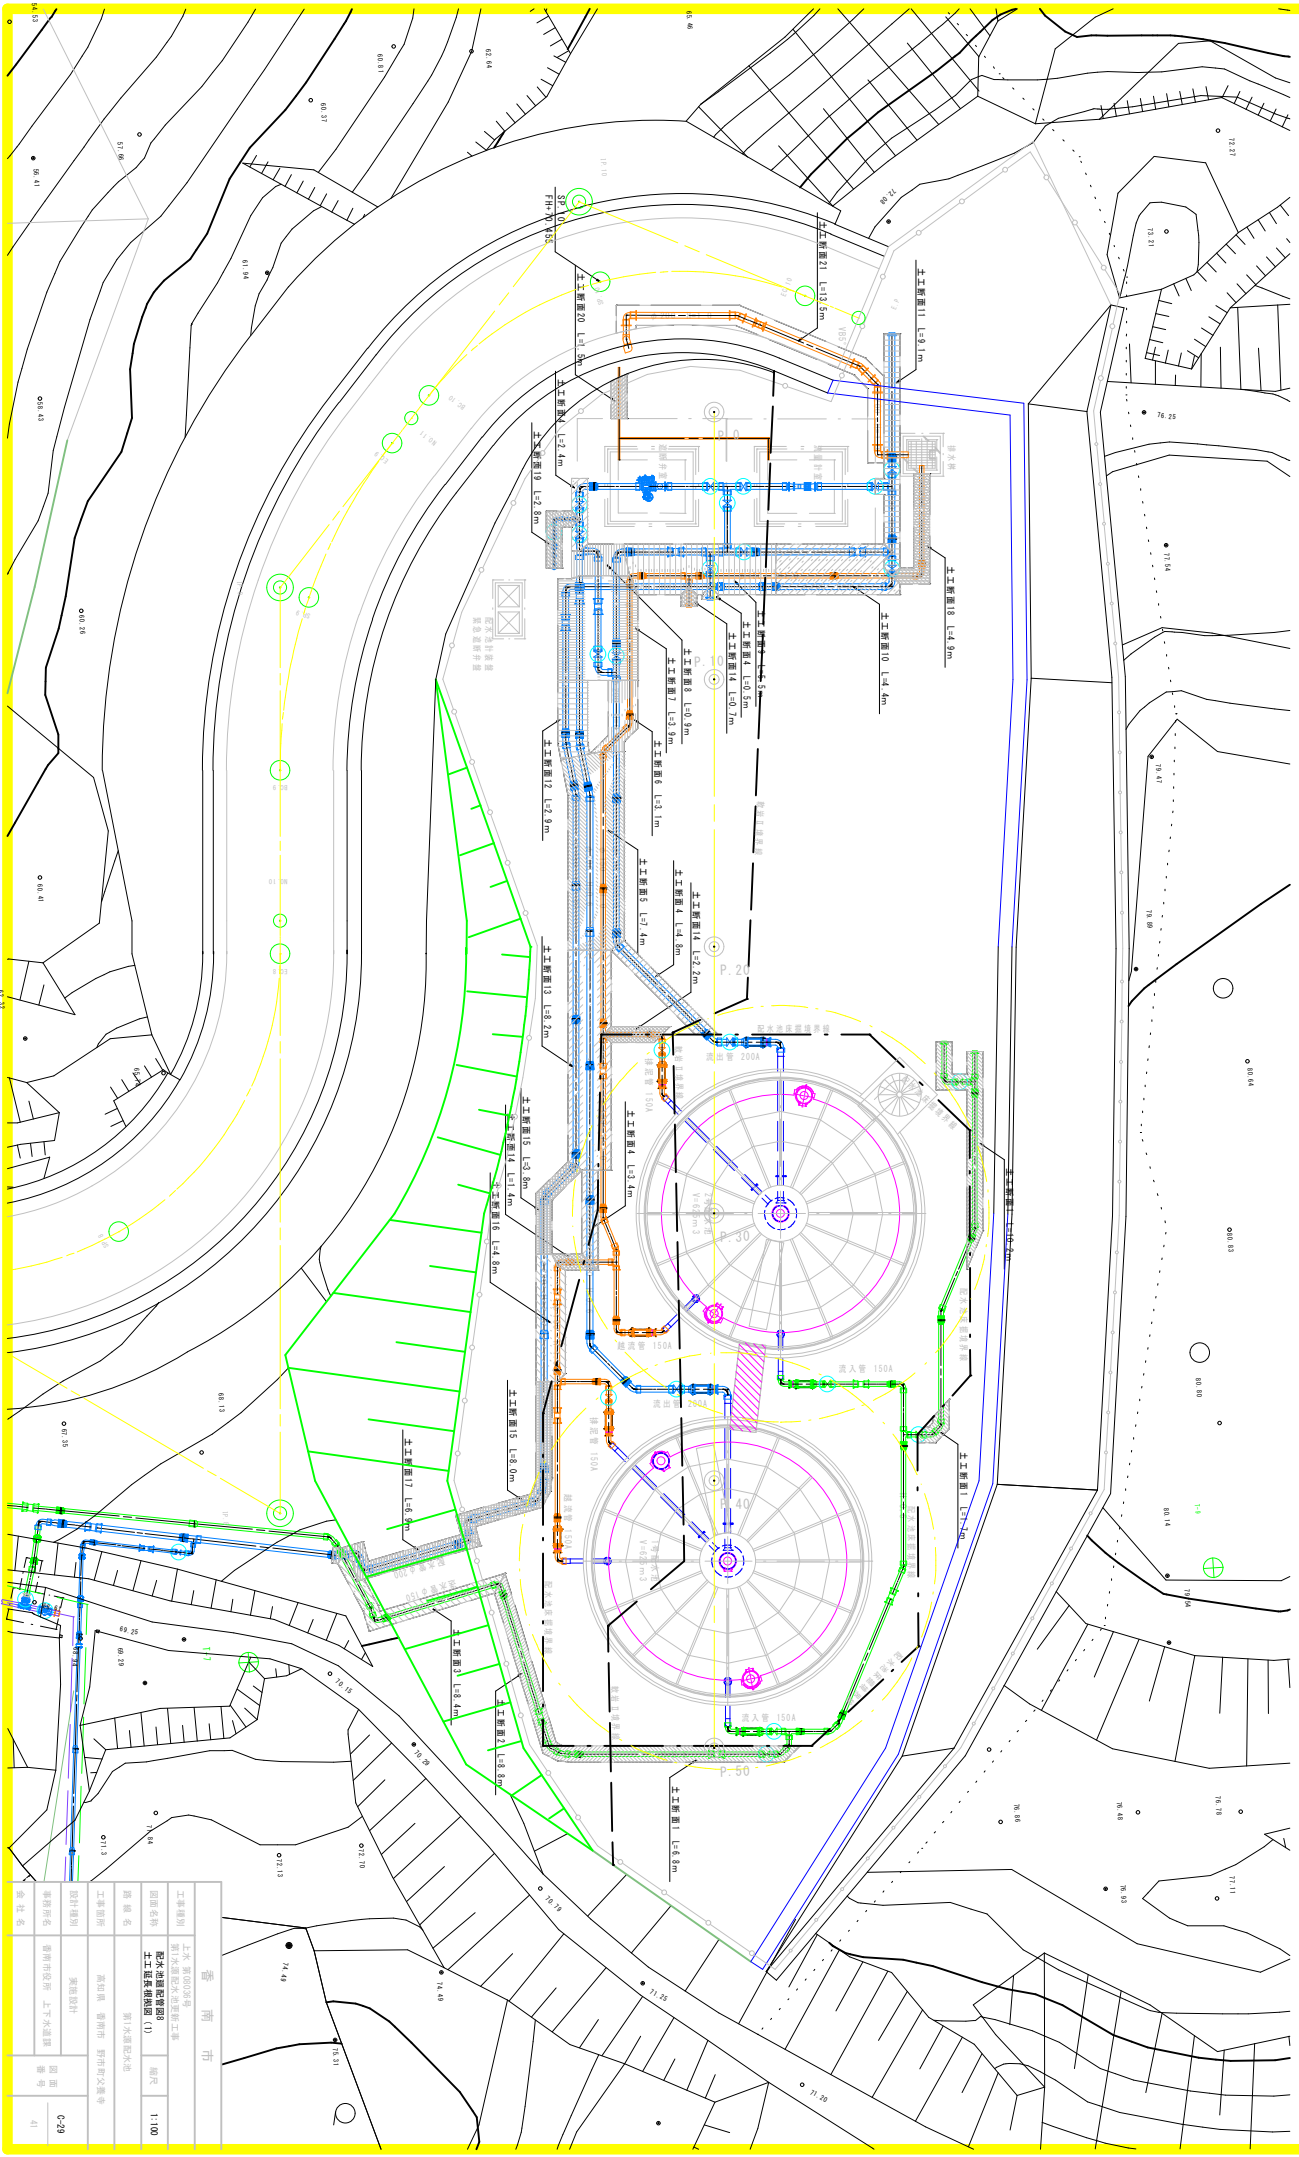


S=1 : 100

土工延長根拠図(2)

	図 面	縮尺	
	41	1:100	
	C-30		

配水池迴配管圖 10
S=1:20









標準掘削断面圖 (1)

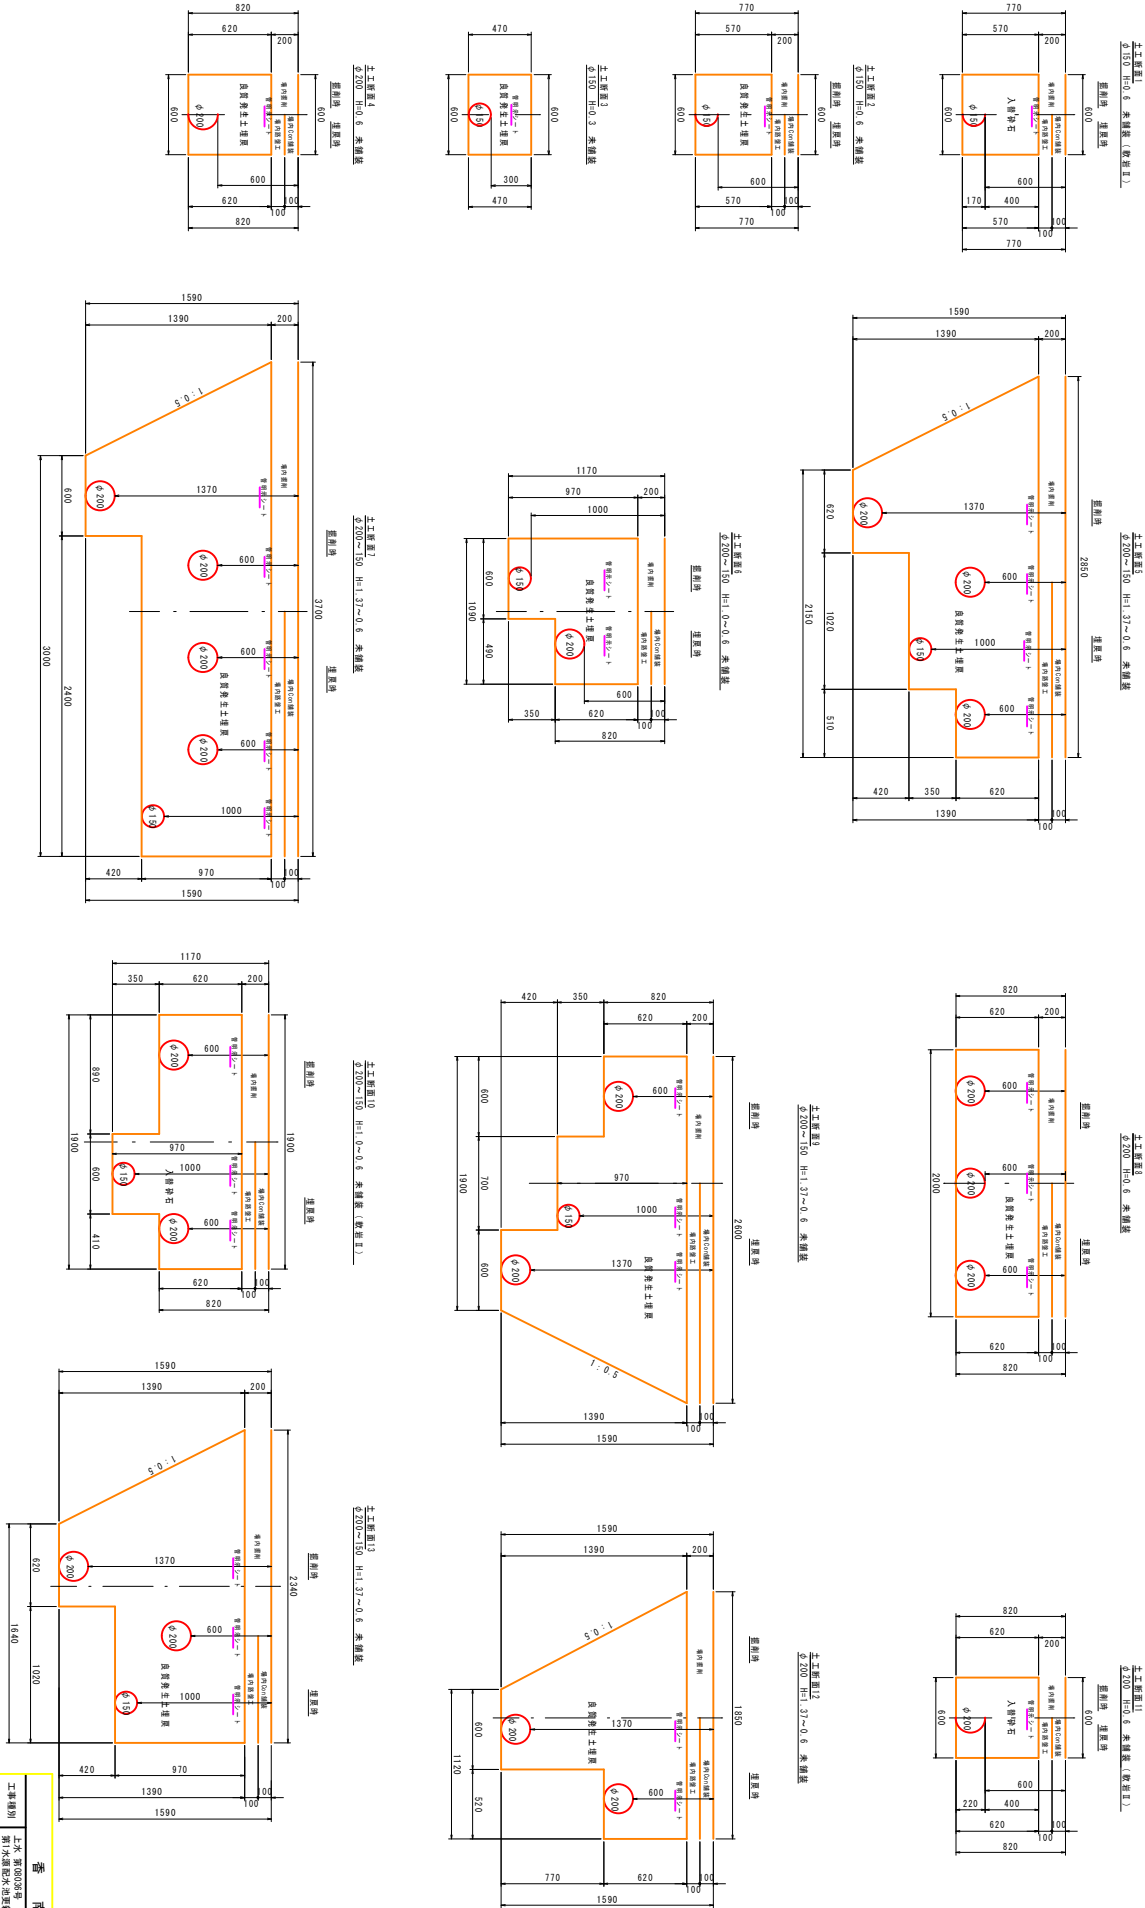


S=1 : 20

 補修箇所図(2)

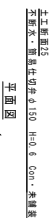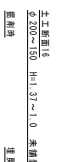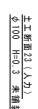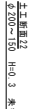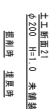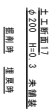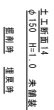

香 南 市			


遮断弁室構造図1

S=1 : 40


躯体材料

コンクリート強度	24 (N/mm ²)
鉄筋材料	S53A5


平面図

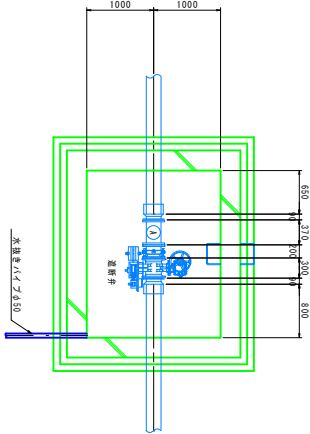


平面図

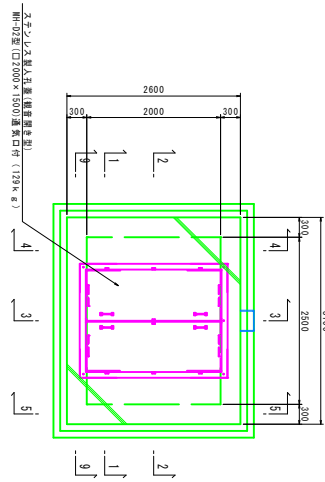


6-6

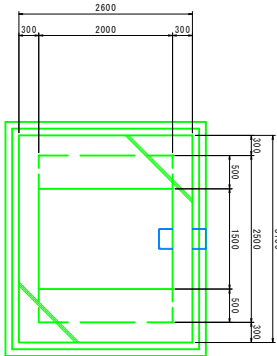


7-7

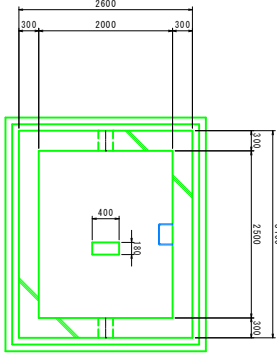


1-1

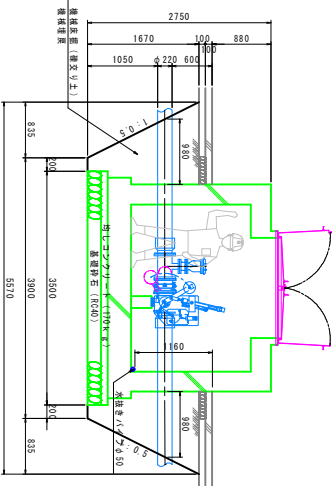


1-1

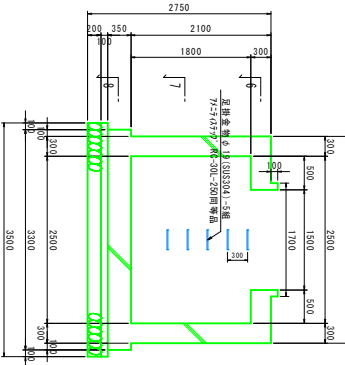


3-3

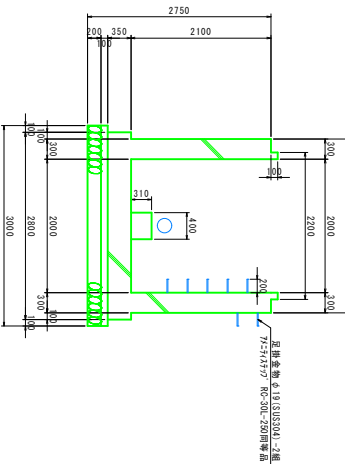


8-8

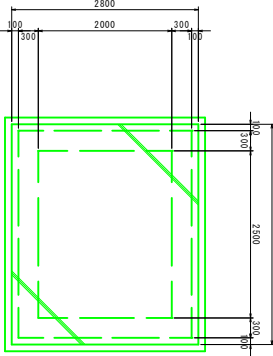


3-3

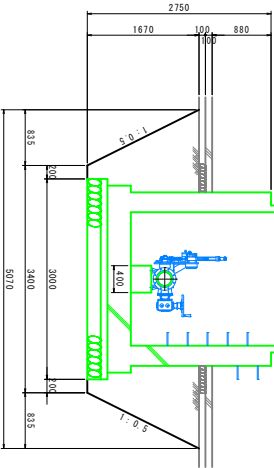

2-2

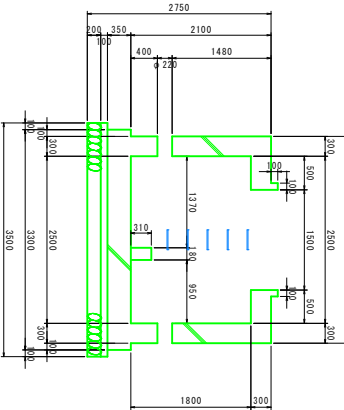

4-4

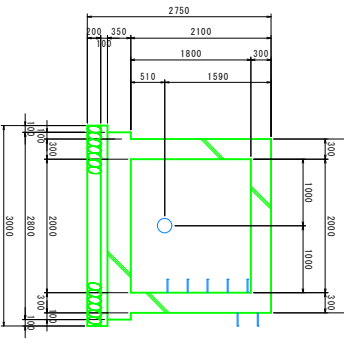

足掛金物詳細図

S=1 : 10


注：足掛金物は重量に基いて重量の互い重量へ取り付け金具

平面図

(単位：mm)

7/16×1/2 R-30L-250mm等品

側面図

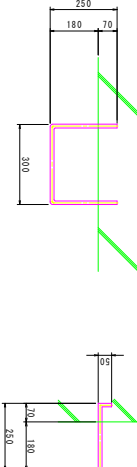


香 南 市

工事種別	上下水道施設工事
図面名称	遮断弁室構造図1
図面番号	図示
設計者	高知県 香南市 都市計画課
設計種別	建築設計
審判所名	香南市役所 上下水道課
審判番号	図面番号 41
会社名	


遮断弁室構造図 2

S=1:40


6-6

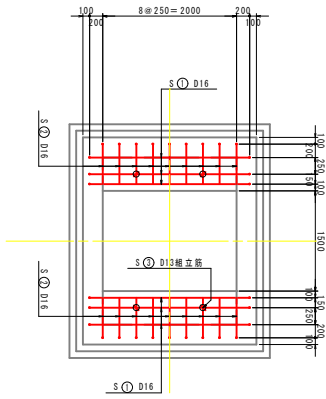


7-7

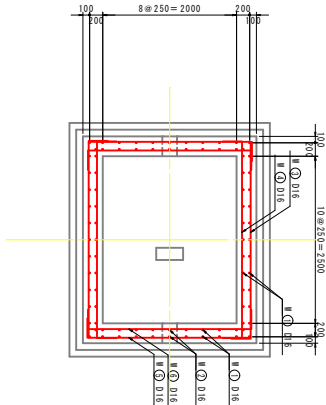


8-8

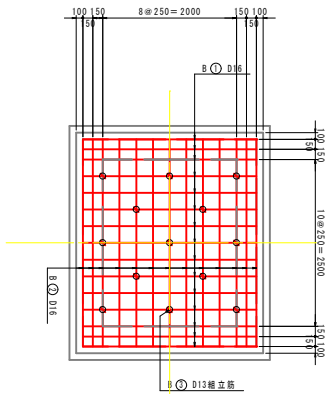


1-1

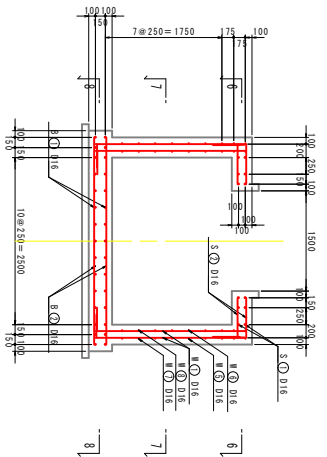


3-3

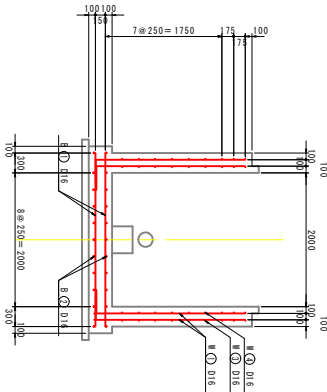


5-5

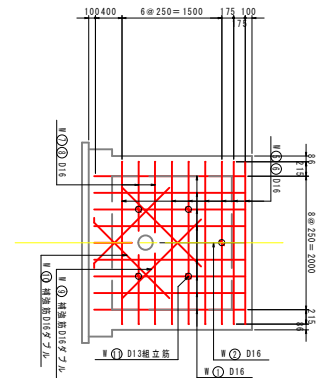


2-2

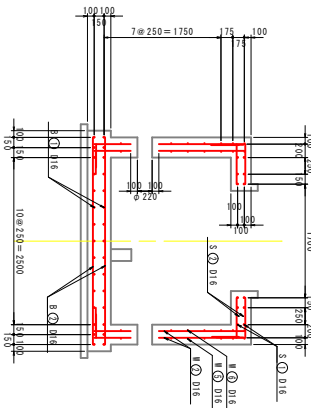

4-4

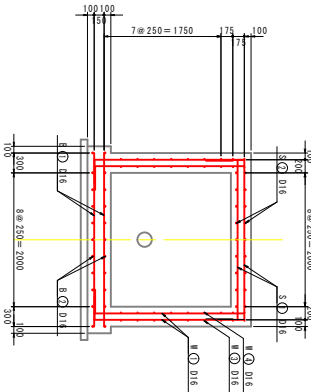


9-9

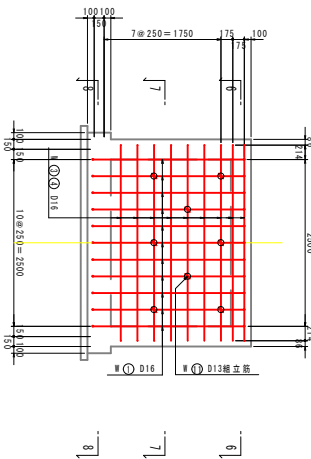


鉄筋おぶり詳細図

S=1:10


頂版 W=300mm

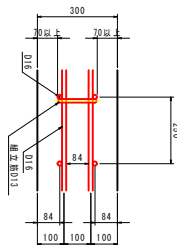

側壁 W=300mm

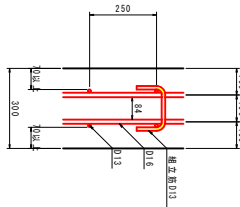


底板 W=350mm

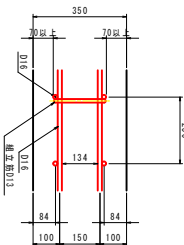

香 南 市			
工事種別	上下水道改良工事	増尺	図示

遮断弁室構造図 3

S=1 : 40

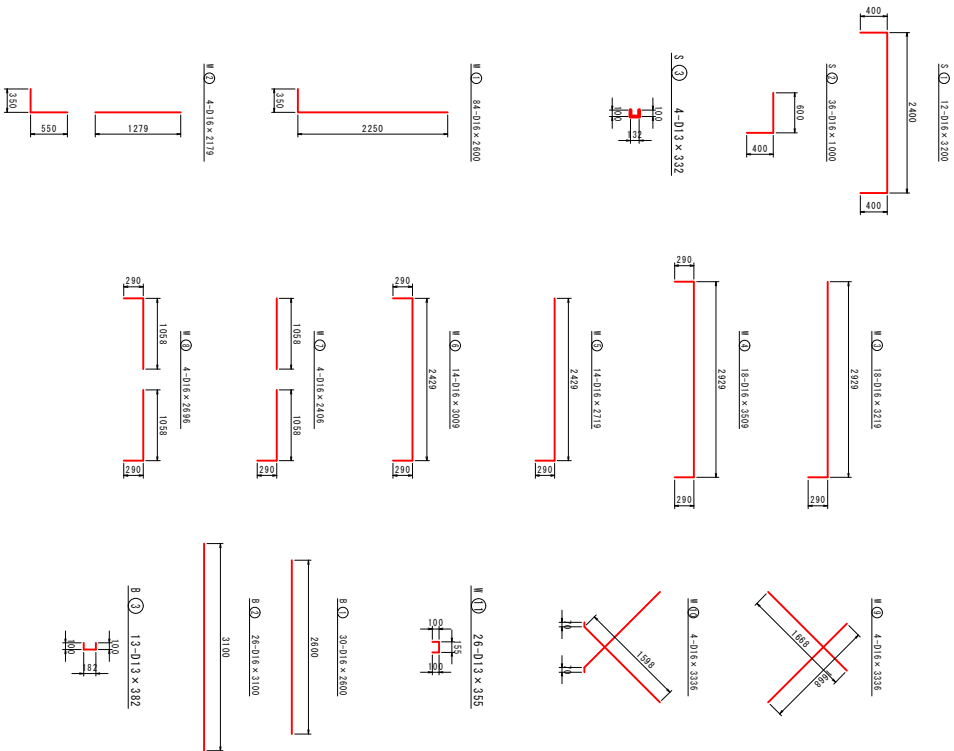

部材	径	長さ (mm)	本数	単位質量 (kg/m)	一本当たりの質量 (kg)	質量 (kg)
S 1	D16	3200	12	1.56	4.99	60
S 2	D16	1000	36	1.56	1.56	116
H 1	D16	2600	84	1.56	4.06	341
						742
H 1	D16	2600	30	1.56	4.06	122
H 2	D16	3100	26	1.56	4.84	126
						450
S 3	D13	332	4	0.995	0.33	1
H 11	D13	355	26	0.995	0.35	9
H 3	D13	382	13	0.995	0.39	5
						15
合計 D16						1108 kg
合計 D13						15 kg

香 南 市			
工事種別	上下 第303号 雨水施設改善整備工事		
図面名称	遮断弁室構造図3	縮尺	1:40
路線名	雨水施設改善		
工事箇所	高知県 香南市 野市町父巻中		
設計種別	測量設計	図 面	C-36
事務所名	香南市役所 上下水道課	番 号	41
会社名			


流量計室構造図1

S=1 : 40


整体材料

コンクリート強度	24 (N/mm ²)
鉄筋材料	S30445


平面図

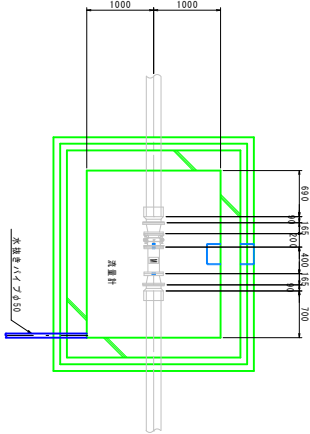


平面図

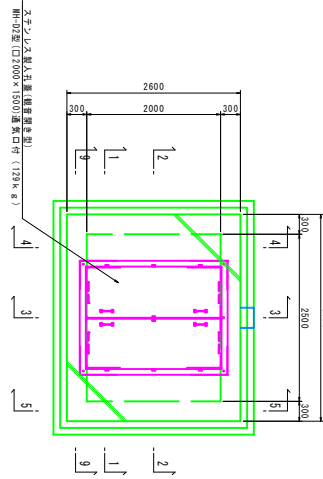


6-6

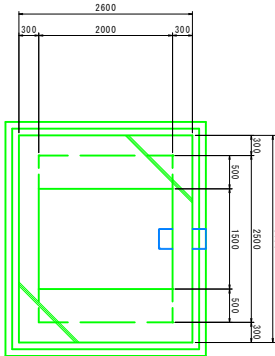


7-7

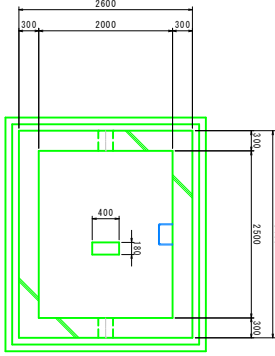


1-1

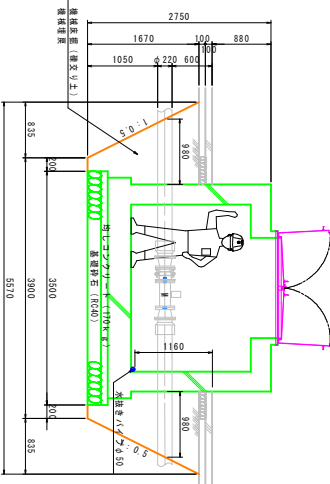


1-1

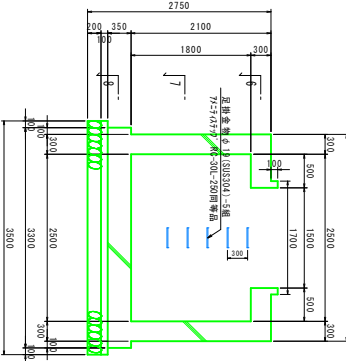


3-3

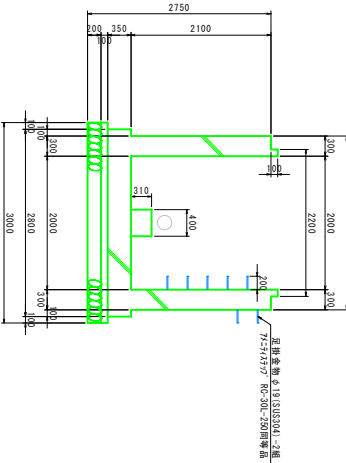


8-8

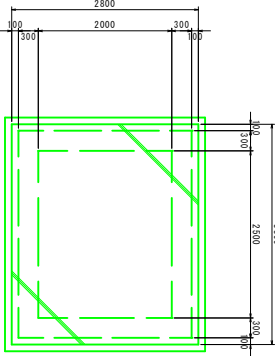


3-3

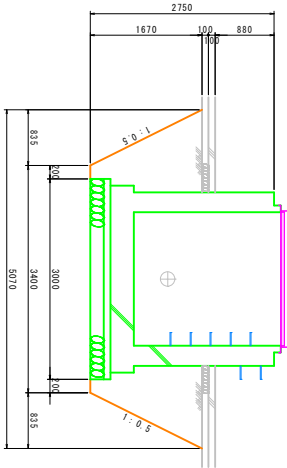

2-2

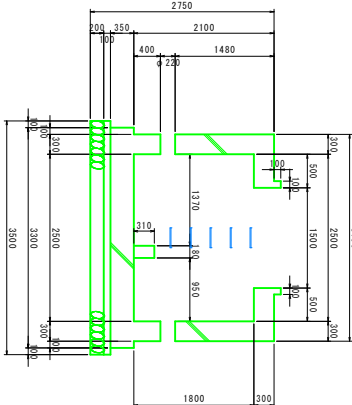

4-4

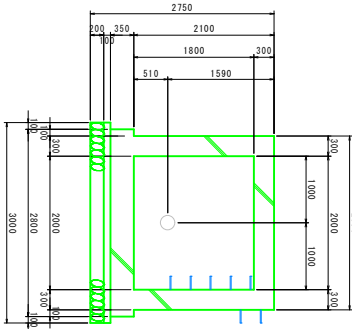

足掛金物詳細図

S=1 : 10


注：足掛金物は設置に要する重量の1/10重量を算出し付与する。

平面図

(単位：mm)

7/25×1/2×1/2 R0-30L-250mm等品

側面図

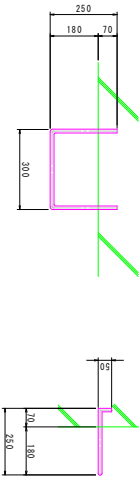


番南市	番南市
工事種別	上下水道施設工事
図面名称	流量計室構造図1
図示	図示
路線名	新永通配水池
工事箇所	高知県 番南市 野市町父橋中
設計種別	測量設計
事務所名	番南市役所 上下水道課
番南市役所	番南市役所
会社名	41


流量計室構造図 2

S=1:40


6-6

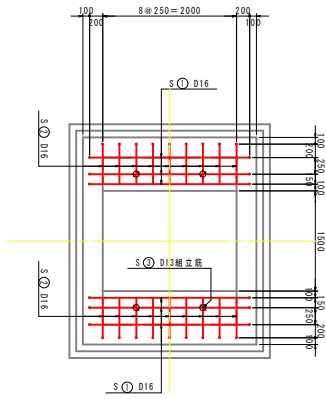

7-7

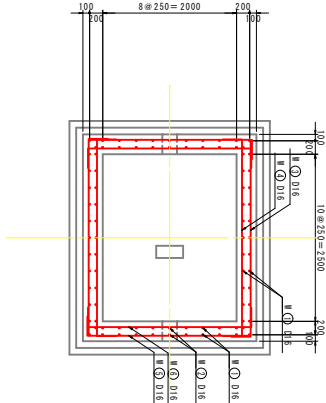


8-8

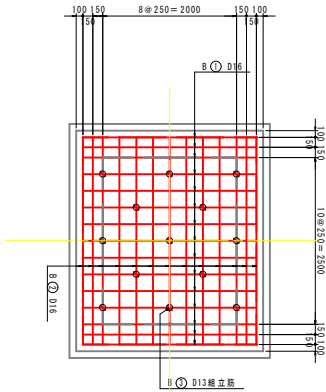


鉄筋のぶり詳細図

S=1:10


頂版 W=300mm

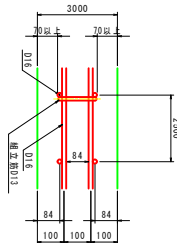


側壁 W=300mm

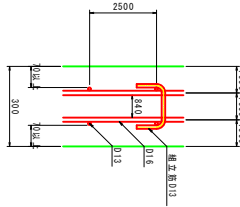


底板 W=350mm

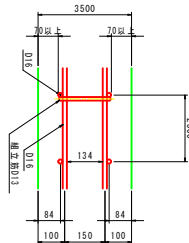


1-1

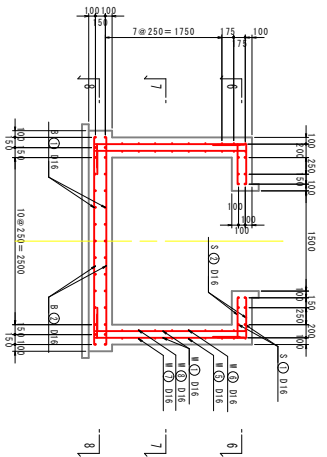


3-3

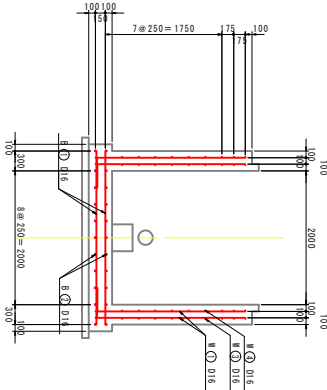


5-5

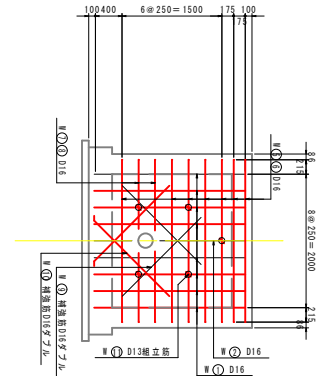


2-2

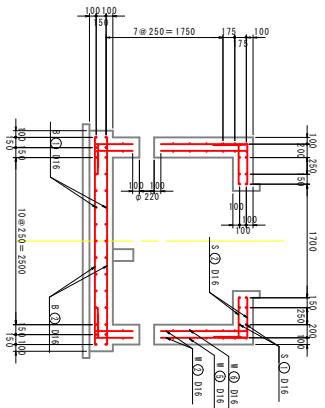

4-4

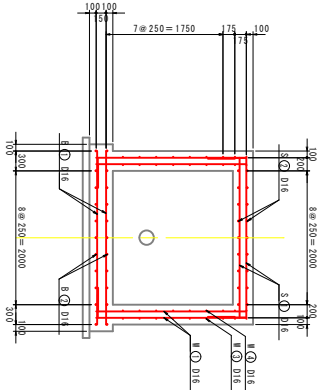

9-9

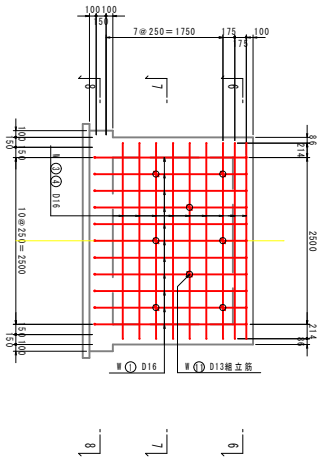

香 南 市			
工事種別	上下水道改良工事	図面名称	流量計室構造図2
図面名称	流量計室構造図2	増尺	図示
路線名	新水道改良工事	工事箇所	高知県 香南市 新市町父蔵中
設計種別	測量設計	測量所名	香南市役所 上下水道課
設計者	香南市役所 上下水道課	図面番号	C-38
会社名			41

$S=1:40$ 


合計 D13

車

排水构造图1

S=1 : 20

平面图

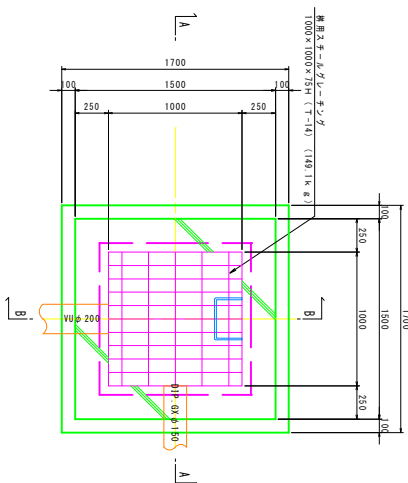

1700


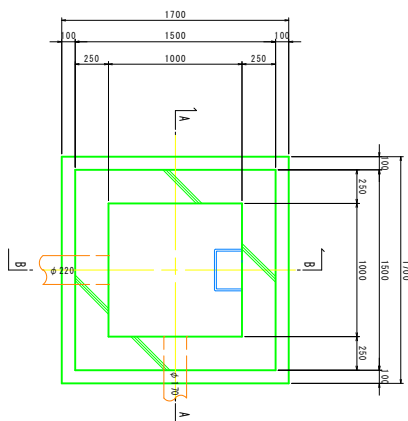





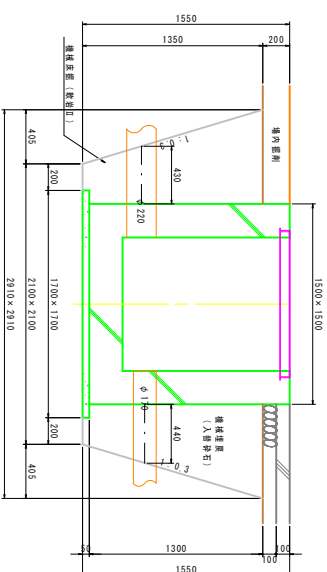

躯体材料

コンクリート強度	24 (N/mm ²)
鉄筋材料	SD345

※鉄筋の純かぶりは40mm以上確保すること

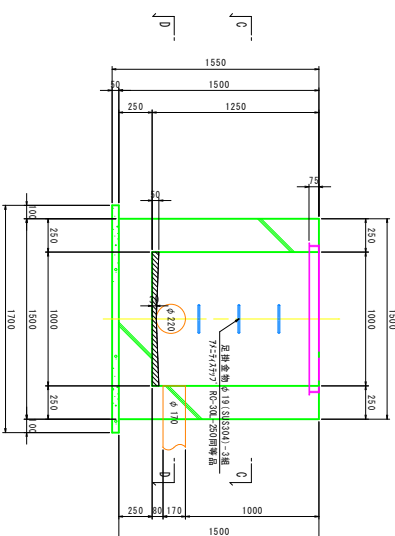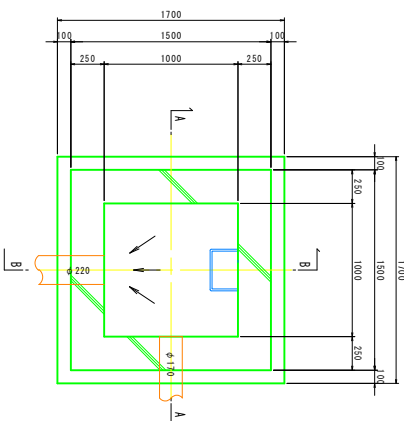
A-AD-D




$S=1 : 10$


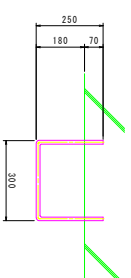


側面図

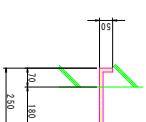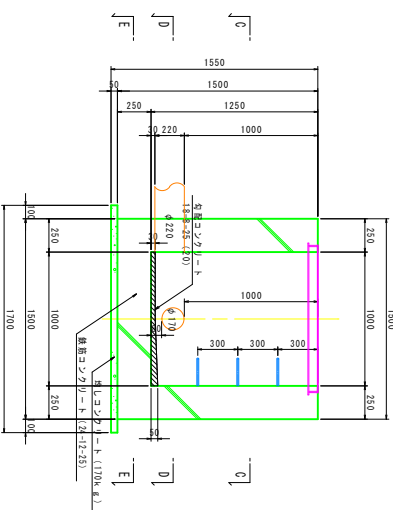B-B


鉄筋かぶり詳図

$S=1:10$

側壁 $W=250\text{mm}$










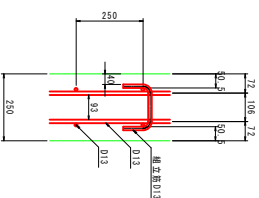


底板 $W=250\text{mm}$

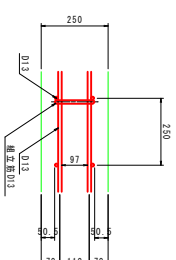

香 南 市			
	41		

$S=1 : 20$

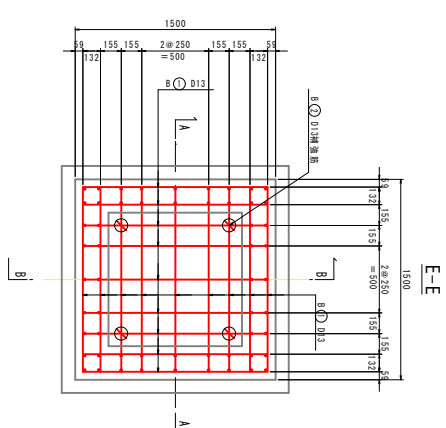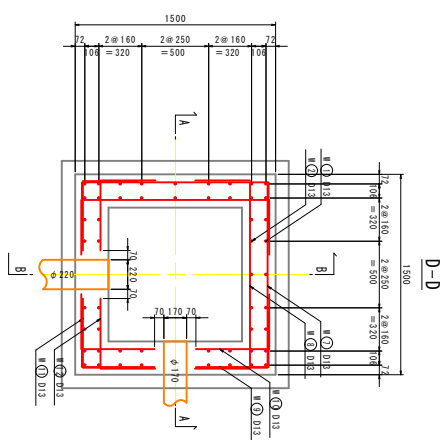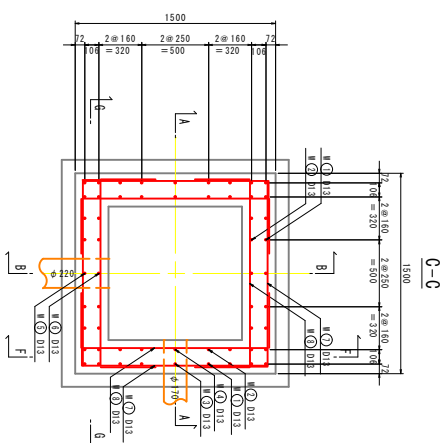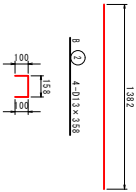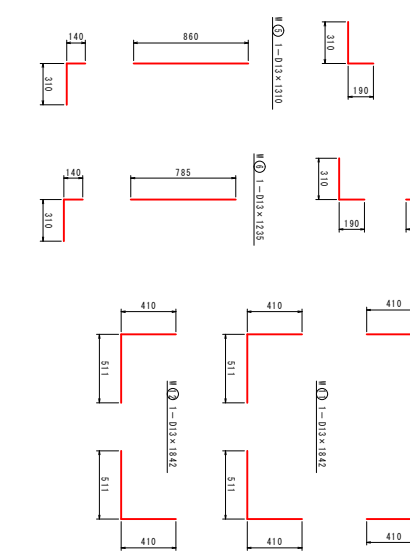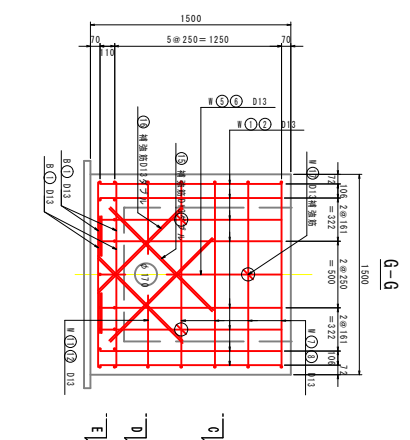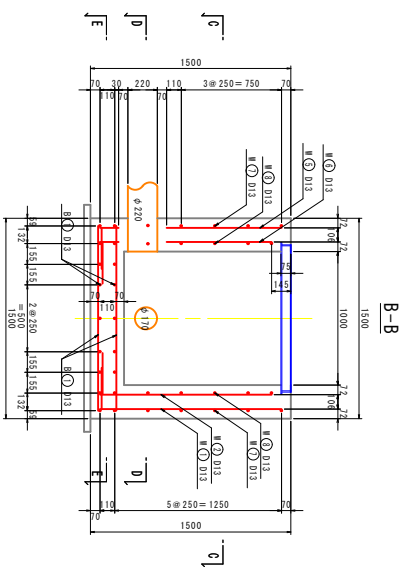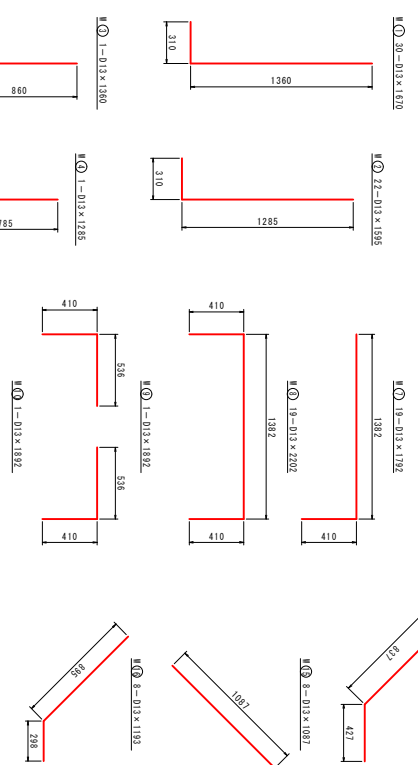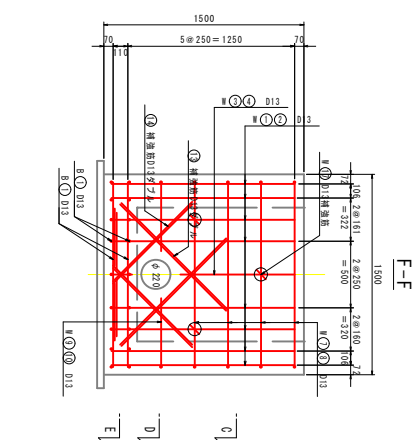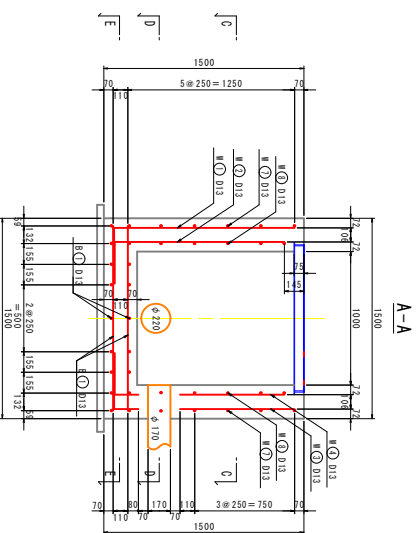
[illegible]

香 南 市			


引込計器盤

S=1:15

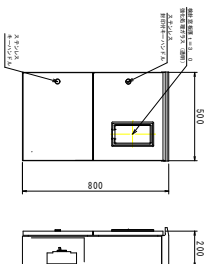

三
四
五


右側面図

屋外防水電線取付型	使用状況	板用使	用途
	躯体	躯体	
	SLS004 1.5t	躯体	
	SLS004 1.5t	中板	
	鋼板 2.3t	ハンドル	
	防水		
			塗料色
フッ素A571/半艶消し			

数量		单位
1	引入文字	数量
1	引込計帳面	30×200×5t

配水池計装盤

$S=1:15$

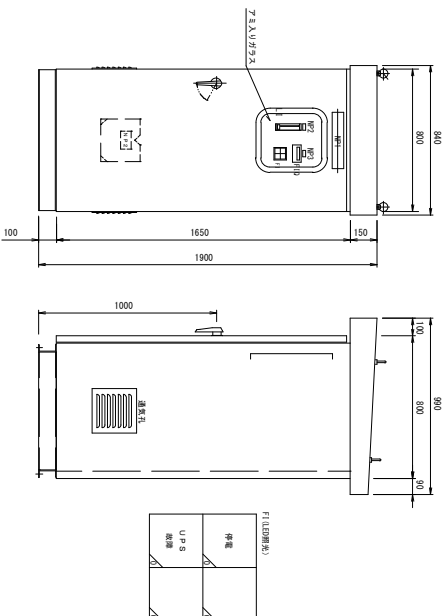

正 面 图


右側面図

[illegible]

種類					
NO	記入文字	数量	単位	備考	
4					
5					
6					
7					
8					
9					
10					


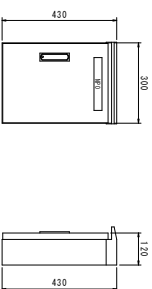 $S=1:10$ 


正
面
图

右側面図

建造	屋外防米電柱付足
形状	
躯体	SIS304 1.5t
皿	SIS304 1.5t
中板	鋼板 2.3t
ハナドル	防米
塗料	フッ素樹脂/半鋼片

数据		数量	单位
序号	引入文学		

水位計變換器盤
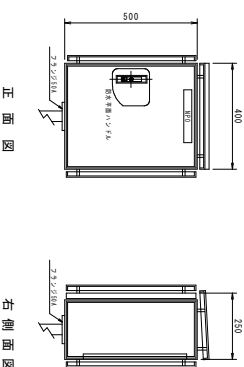
$$S=1:10$$


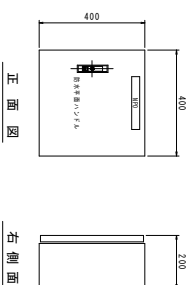
正副图

右側面図

製造	屋外防カランジ用板型
規格表	
面体	SOS304 2.0t
厚	SOS304 2.0t
巾幅	鋼板 2.3t
透光板	SOS304 2.0t
用途	
用途色	ソフセムS71/1年耐用し

材料		数量	单位
IP	输入文字	1	30 × 200 × 5t

盤統收器雷避

 $S=1:10$ 

正 面

右側面図

製造		屋内外タイプ
板用使	建付式	
	一体	SIS304 L 5t
	扉	SIS304 L 5t
	中板	鋼板 2.3t
造作吊		ステンレス7Y1.6造作吊し


標記		寸法
HP	記入文字	数量
		30 × 200 × 5t

香南市


発注者名						
	圖面 番号				$\frac{C-2}{6}$	

$S=1:20$





側面図

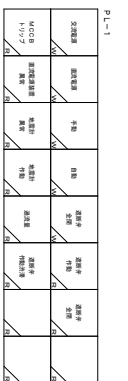


記号	記入様式文字	備考

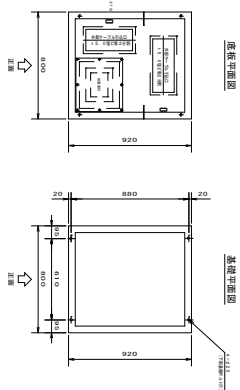

製作仕様	
総寸法	
筐体色	
取付け	
取付け	A-140-1.3 (キ-NO. 200)
取付け	標準入付替用 (SUS904)

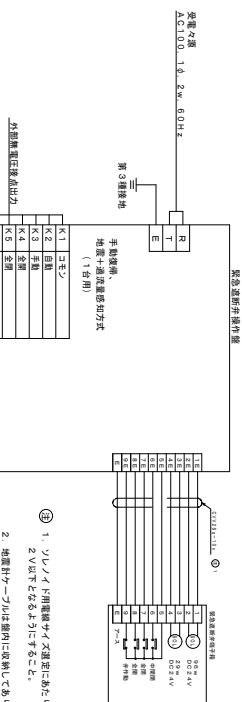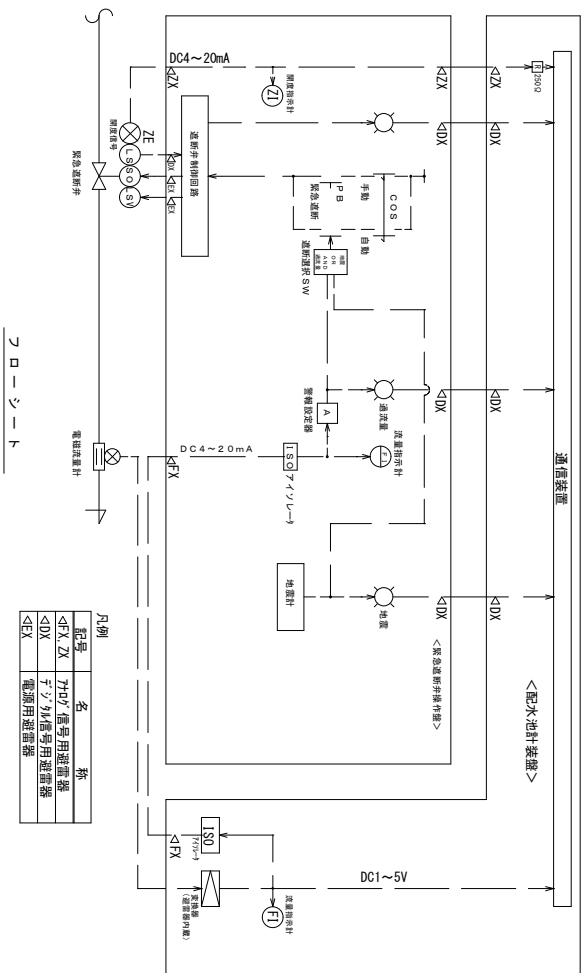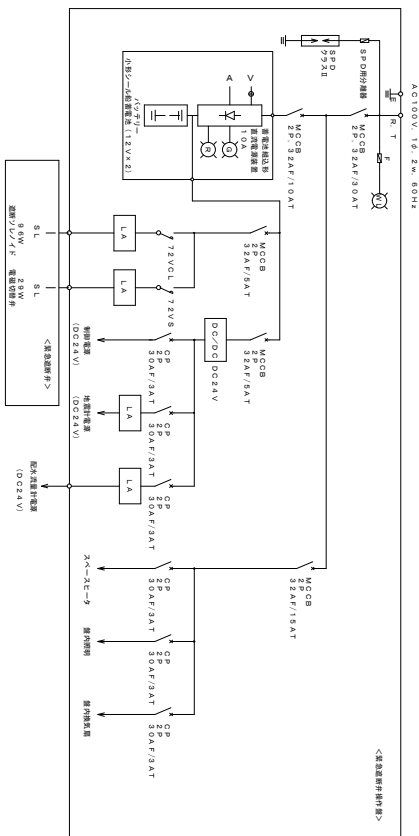 

- (注) 1. ヴィンノイ川用電線サイズは規定にあたり、電圧降下が2V以下となるようにすること。
2. 地盤計ケーブリングは管内に収納しており、これを使用する。
3. DC4~20mAの入力抵抗は50Ω。

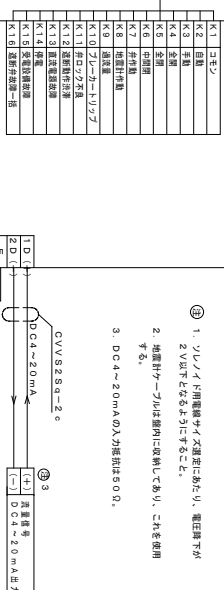


ローラー

外部接続図

香 南 市					
会社名			国 道 番 号	E-3	6


配線系統図

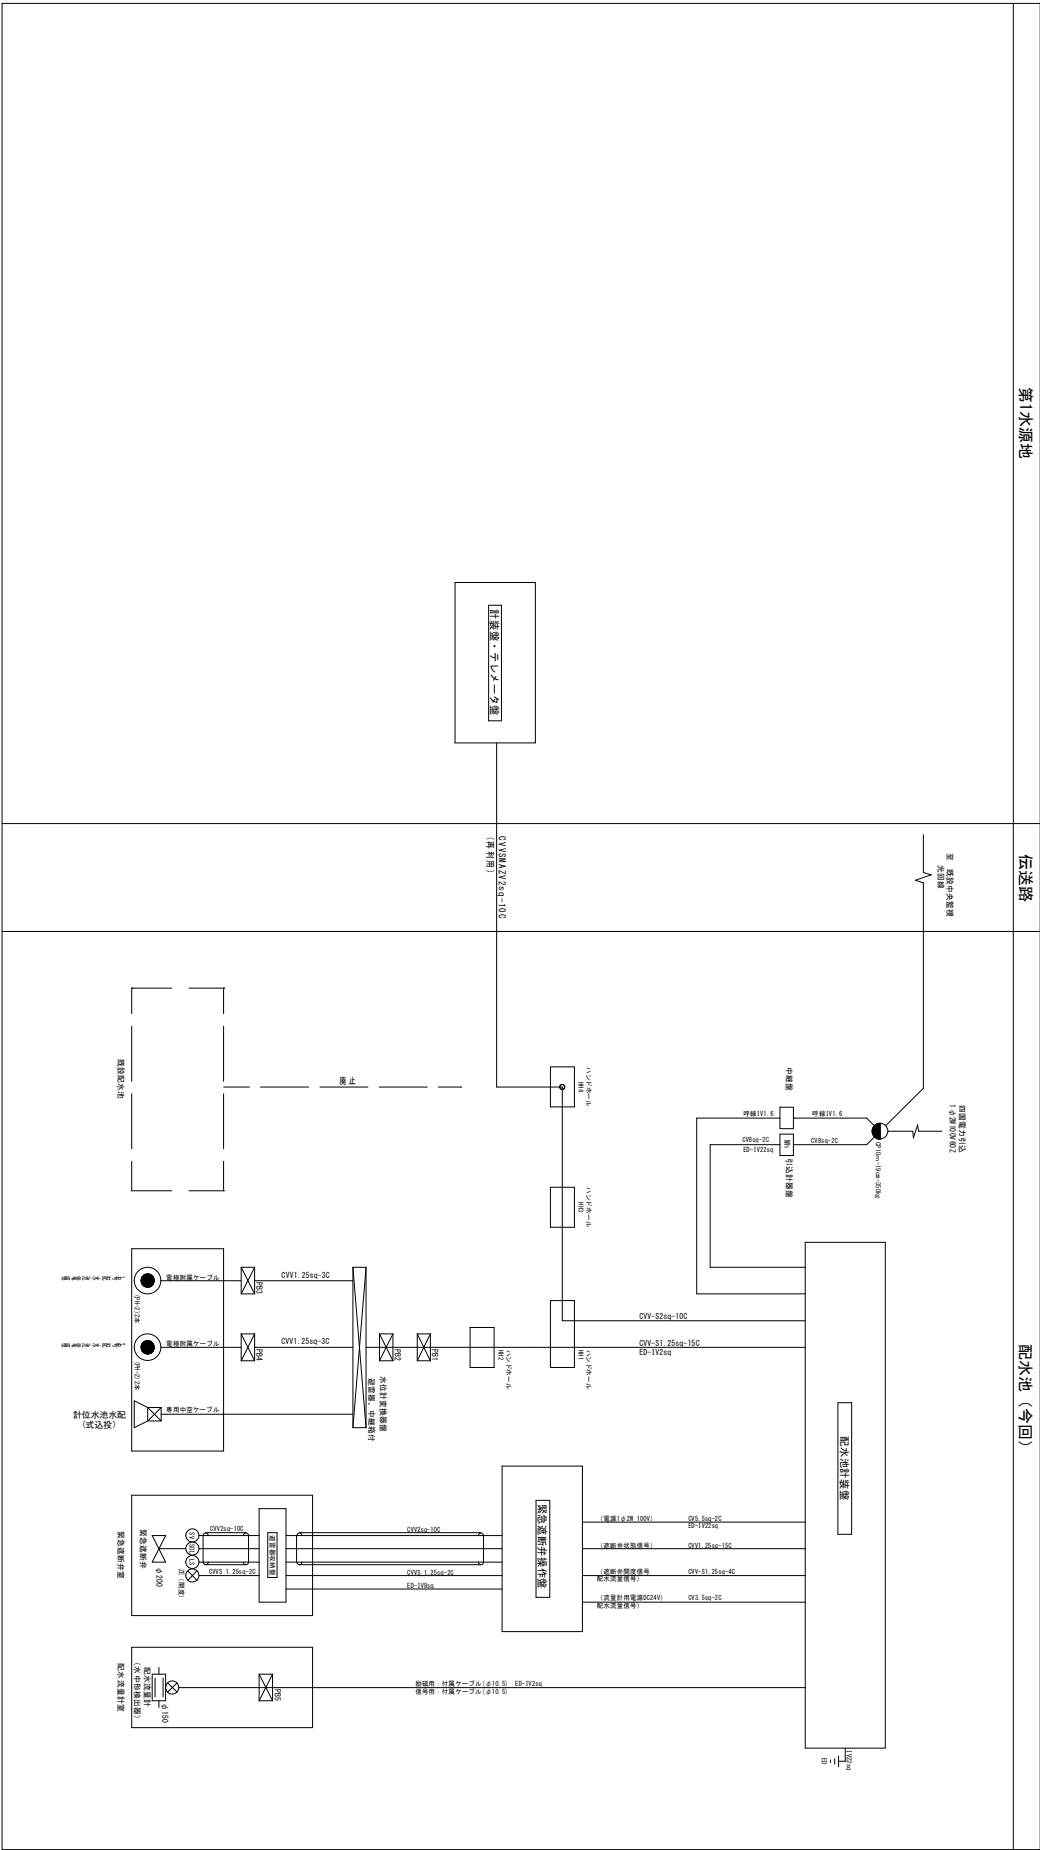

香 南 市			
工事種別	上下水道300号		
工事箇所	高知県 香南市 野市町父儀寺		
設計種別	測量設計	図面	E-4
事務所名	香南市役所 上下水道課	番 号	6
会社名			

S=1 : 100

※受電点（引込柱）の位置については、
四国電力との協議の上、決定すること。

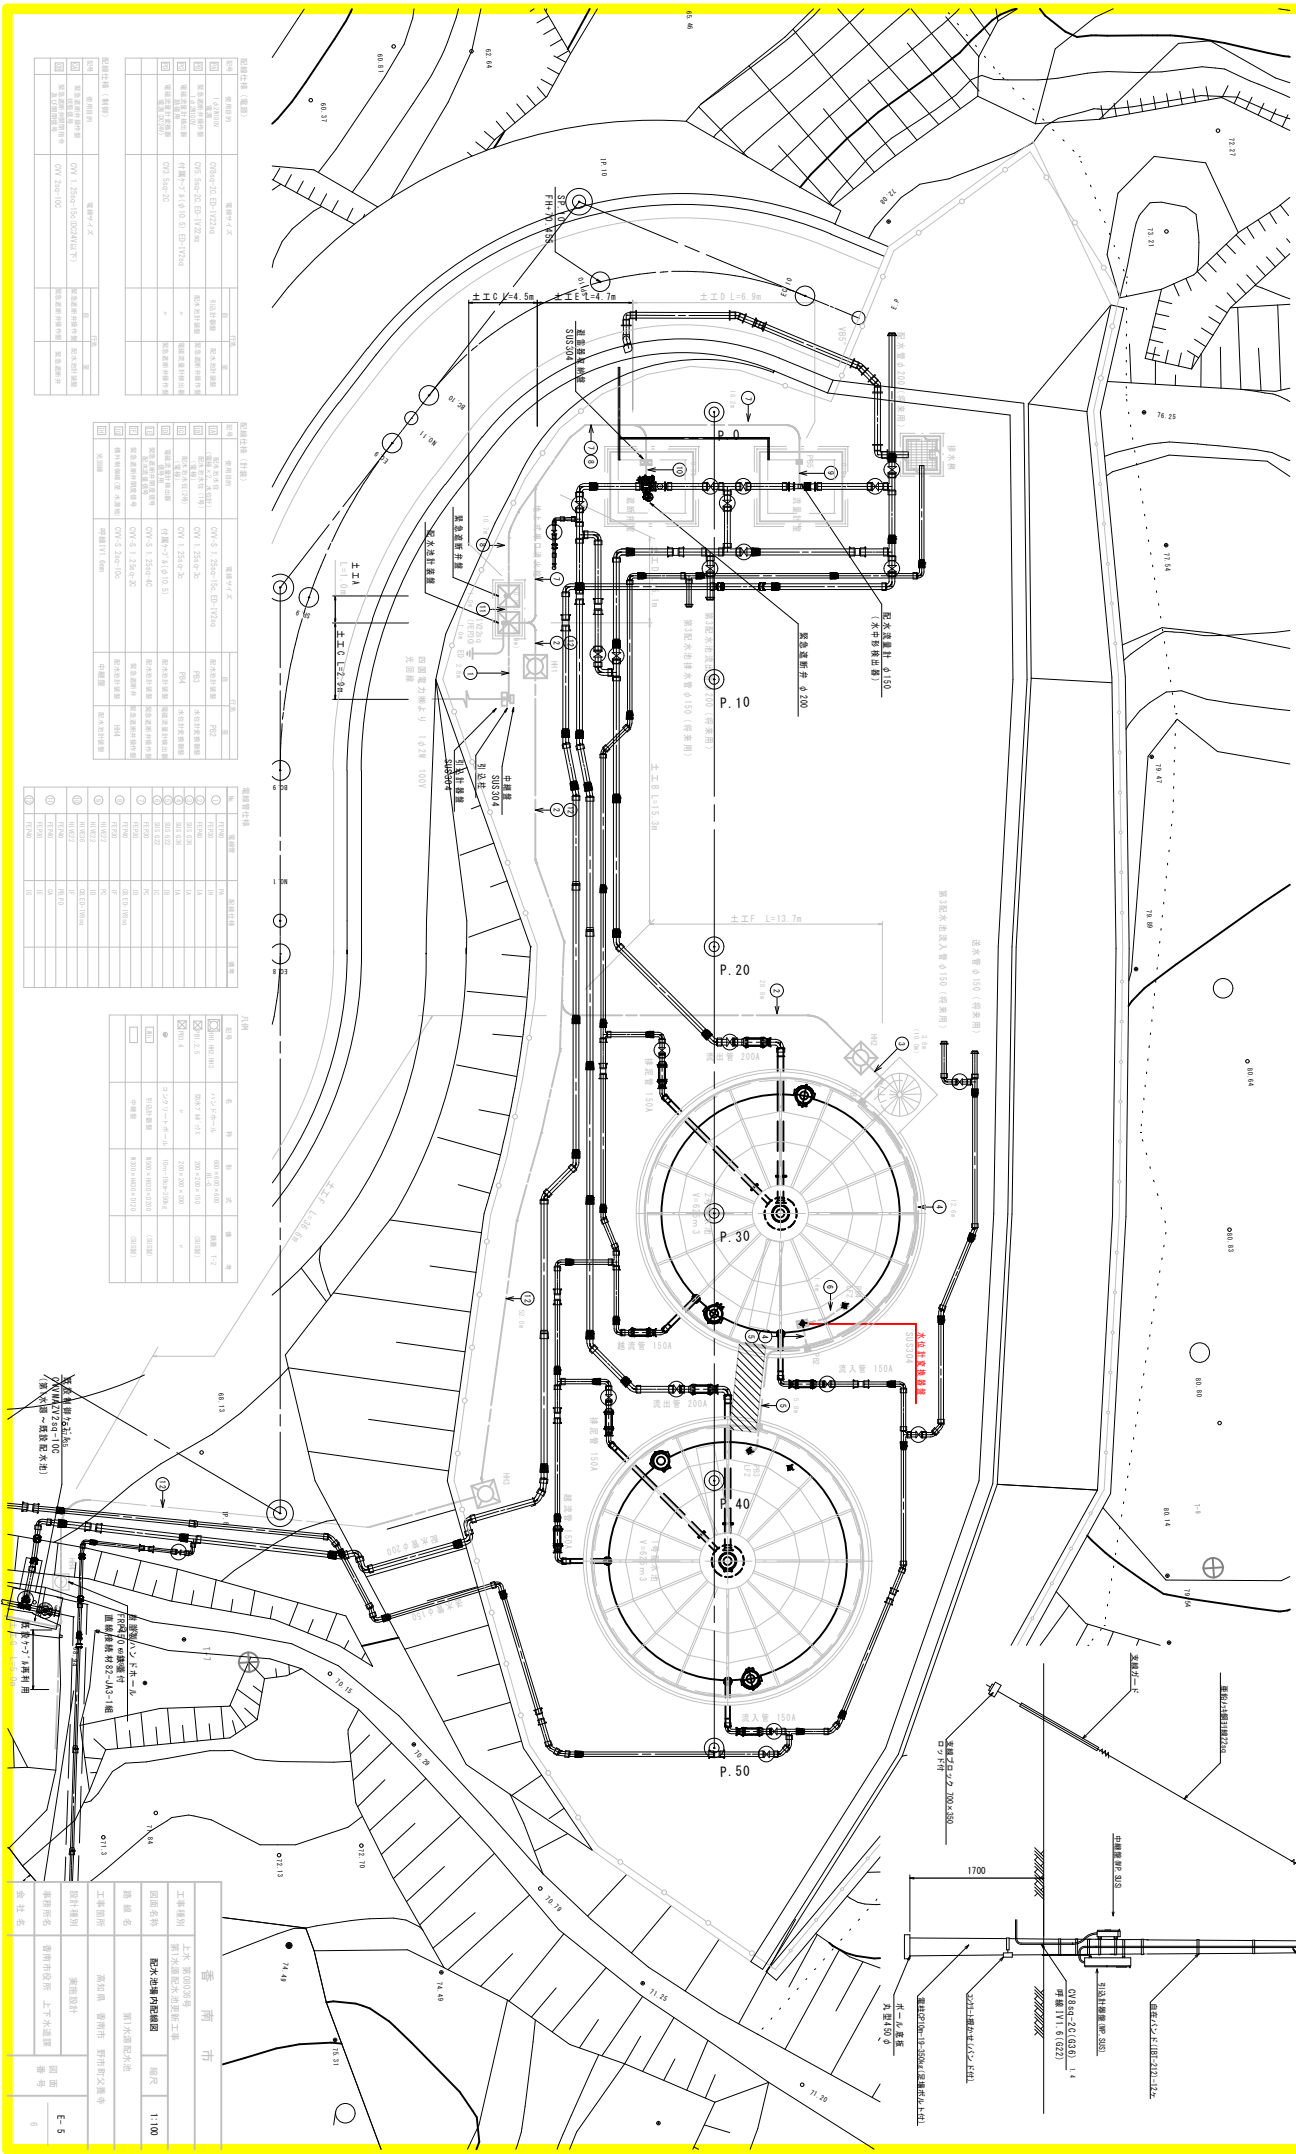

51 込表
S=1:50

照度電力引込
1φ2W 100V

自在バンド(100-10-12)-1ヶ


自在バンド(100-10-12)-1ヶ

光照射

[illegible][illegible]


No.	電機設備	製造年度	備註
①	PC-9000	94	
②	PC-9000	94	
③	SGS 5.0-90	94	

[illegible]


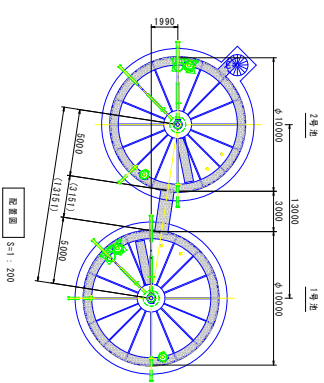
$$S=1:80$$
[illegible]

	香 南 市			
事務所名称	香南市支庁 上下水道課	照会番号	T-1	
会社名			J1	

$S=1 : 40$



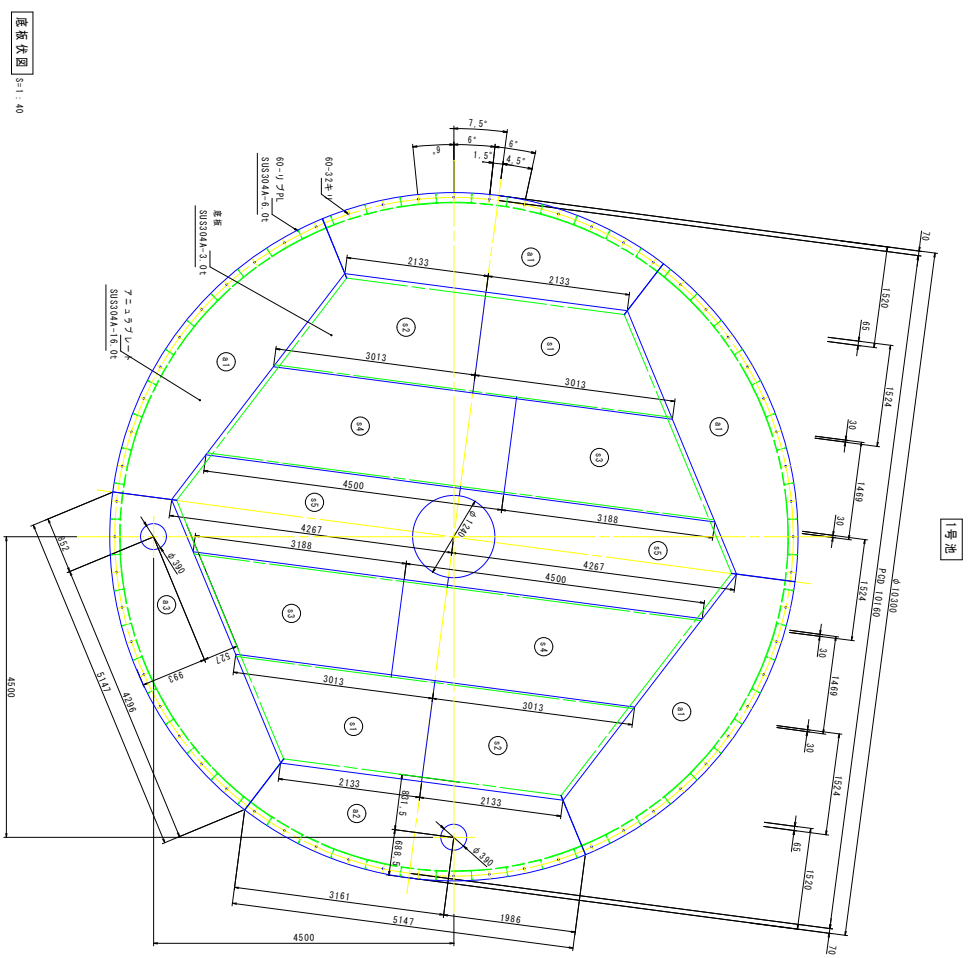


底板伏圖
S=1:40

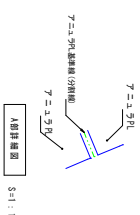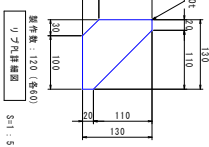

香 南 市			
			1 - 3


ステンレス鋼板製配水池付設備詳図-(1)

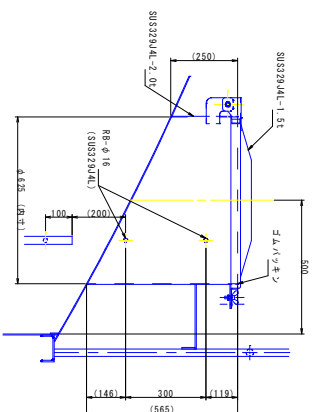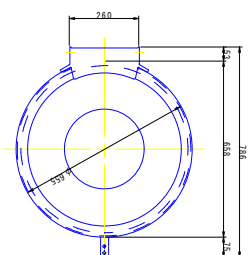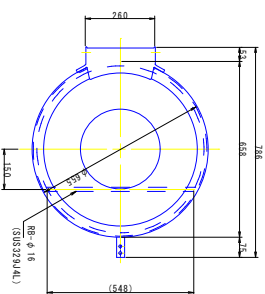 $S=1:10$ 


製作数：2(各1)

マンホール詳細図



S=1:10

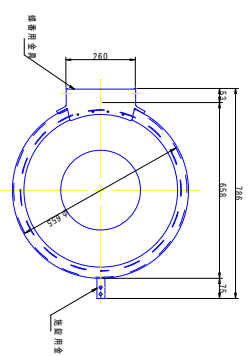


 $S=1/10$

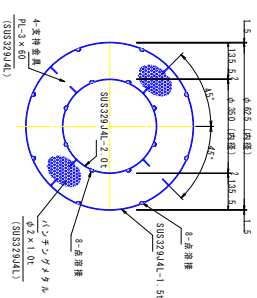


A-A 矢視圖

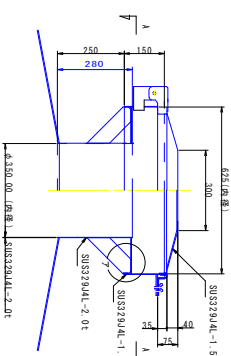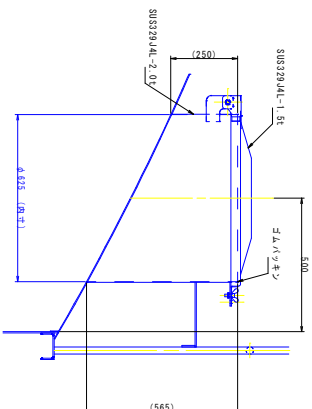

立断面图

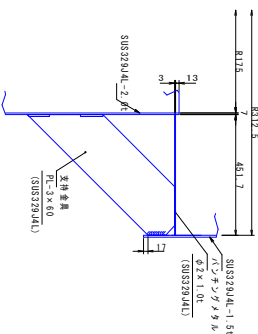




7部詳細図

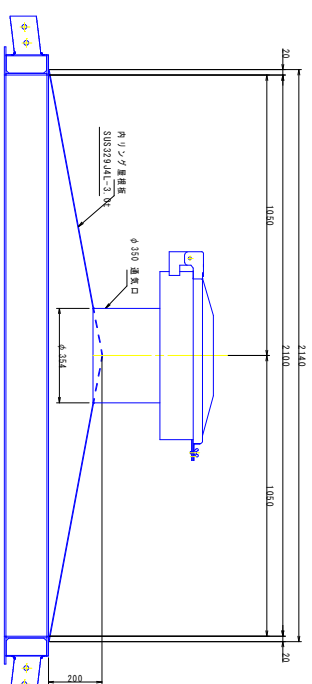

製作数：2(各1)

φ350 通気口詳細図 S=1:10




香 南 市			
資料所名	香南市役所 上下水道課		
会社名	図 面 番 号	1-4 31	

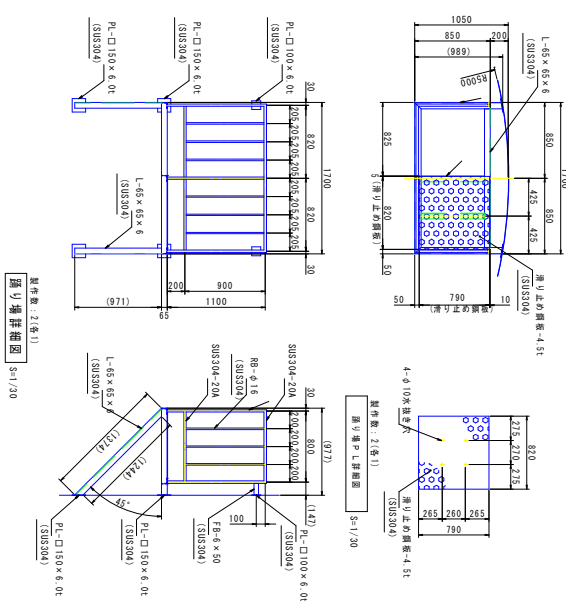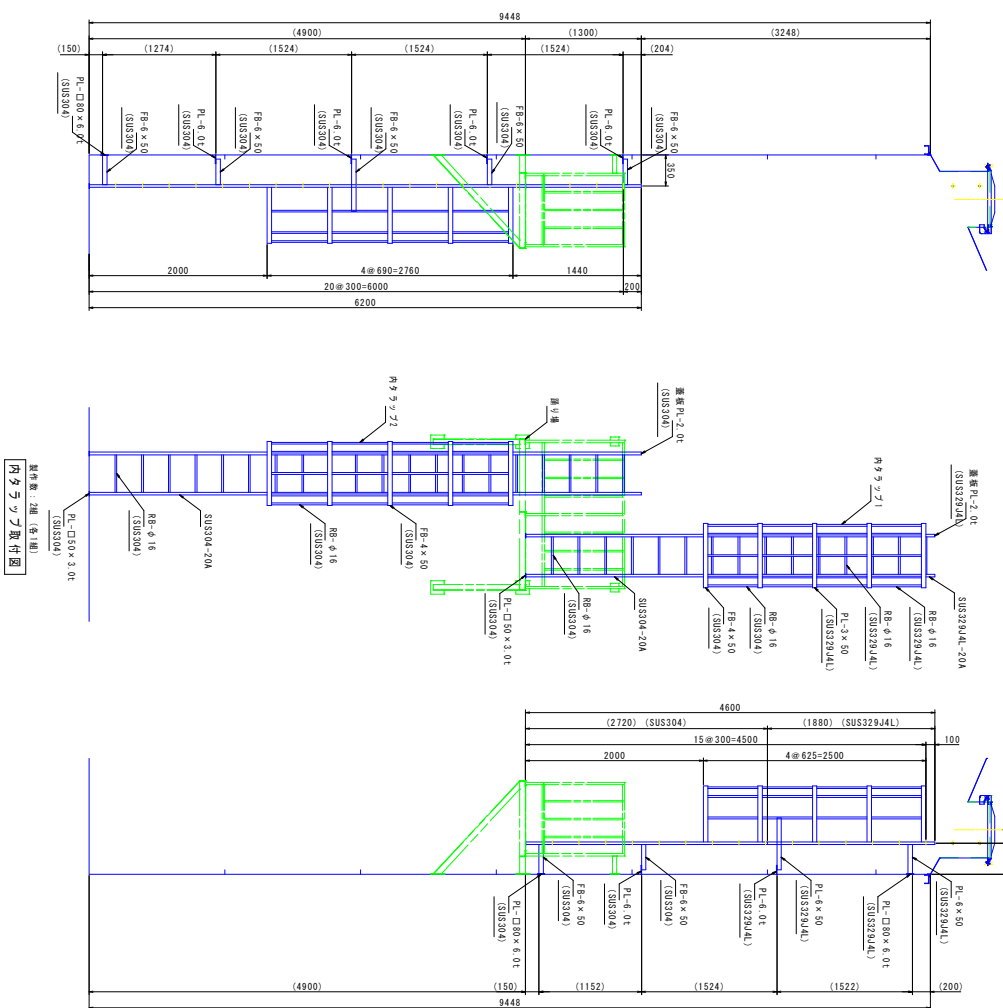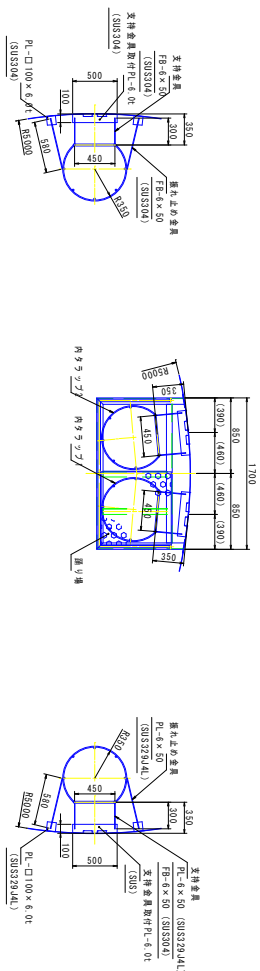$S = 1 : 30$
$$S=1:30$$


会社名			

ステンレス鋼板製 配水池 付帯設備詳細図-(3)

$S=1 : 30$

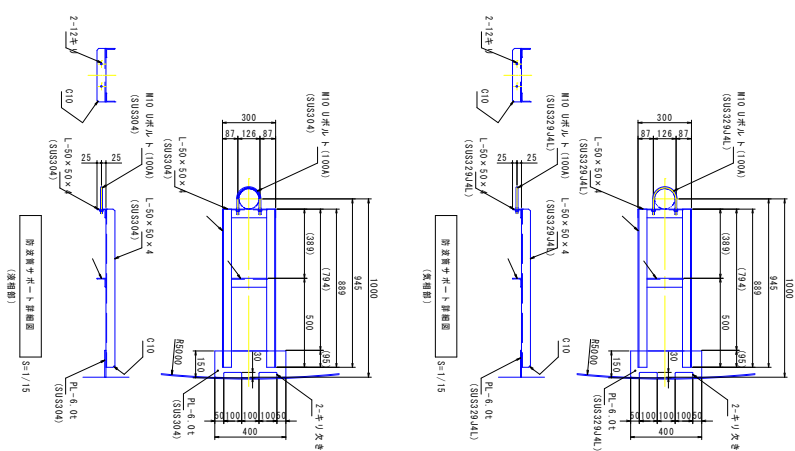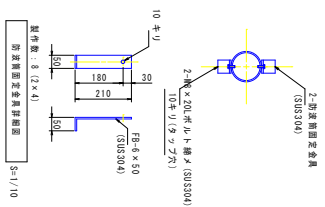
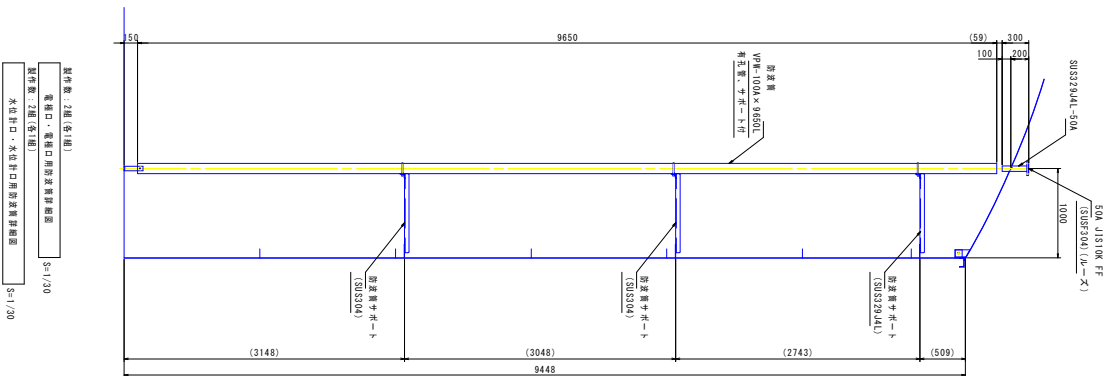


	波管部	其他部
材 質	2	SUS329,4L
1号地	2	1
2号地	2	1


香 南 市				
工事種別	上水 南03号線 新上水配水施設工事			
路 線 名	第六水配水池			
工事箇所	高尾川 香南市 野市和父橋寺	掘 尺	図示	
設計種別	築造設計	図 冊	1-6	
事務所名	香南市役所 上ノ水通堀	番 号	31	
発 注 名				

図 3 巻掛螺旋配水板製ステンレス


$S=1 : 30$

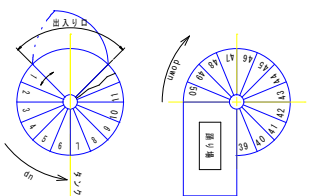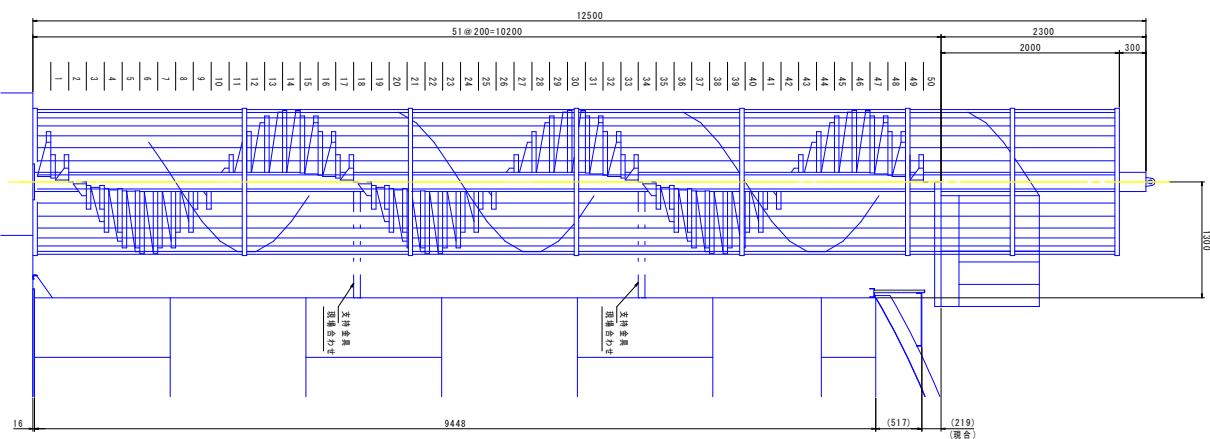



螺旋階段ステップ配置図

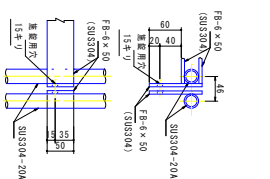


人部屢施錠部詳細図

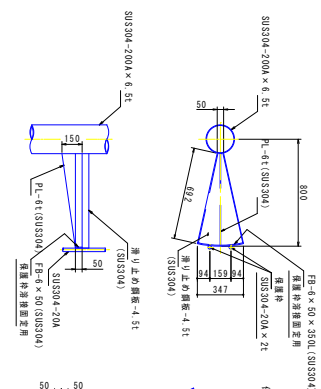



ステツプ詳細図

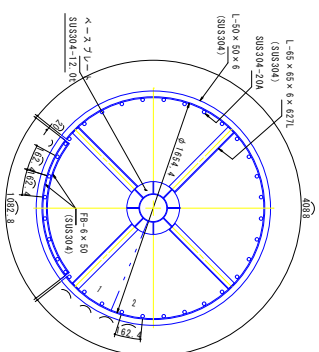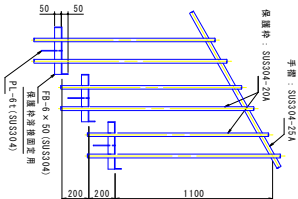


7-7' 断面图 S=1/20

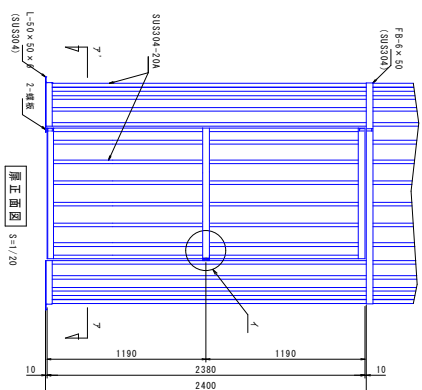


屏正面图

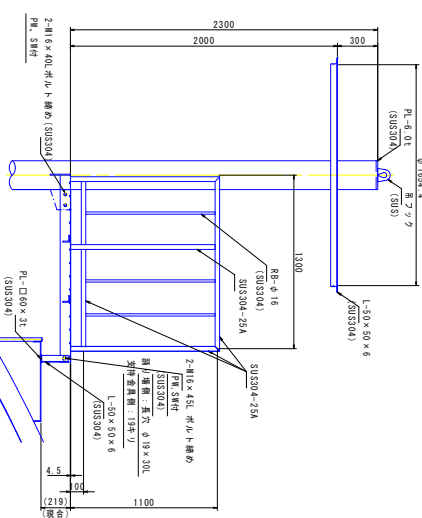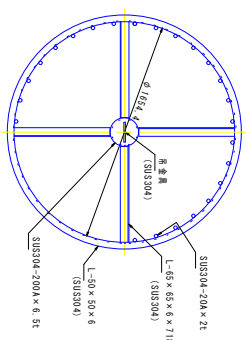


踊り場立面図 $S=1/20$

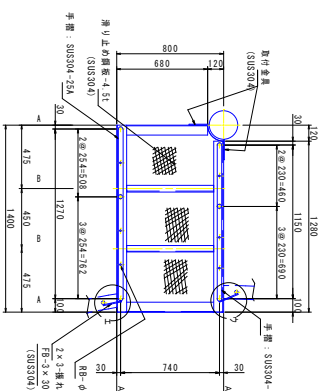


踊り場伏図
S=1

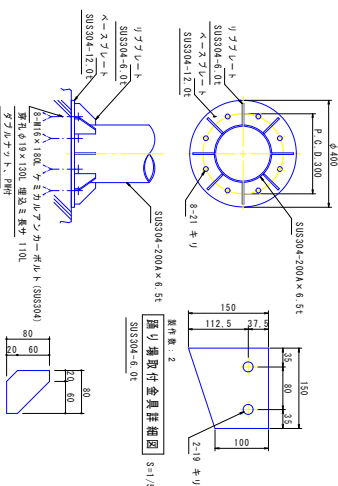


ページ 1 / 10

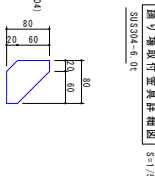


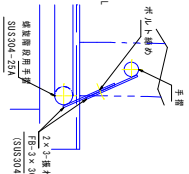


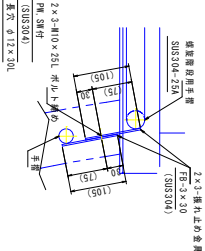


工部部區 S=1/5

香 南 市			
原 標 名	新1号水道水池		
工事所在地	高良町 香南市 新井町大字等		
設計者	東海設計	図 印 機 効	
事務所所在地	香南市役所 上下水道課		
発 注 者	香 南 市	1-8	
発 注 者 番 号	31		

図 4 配管配水池製板鋳造ステンレス

S=1 : 40



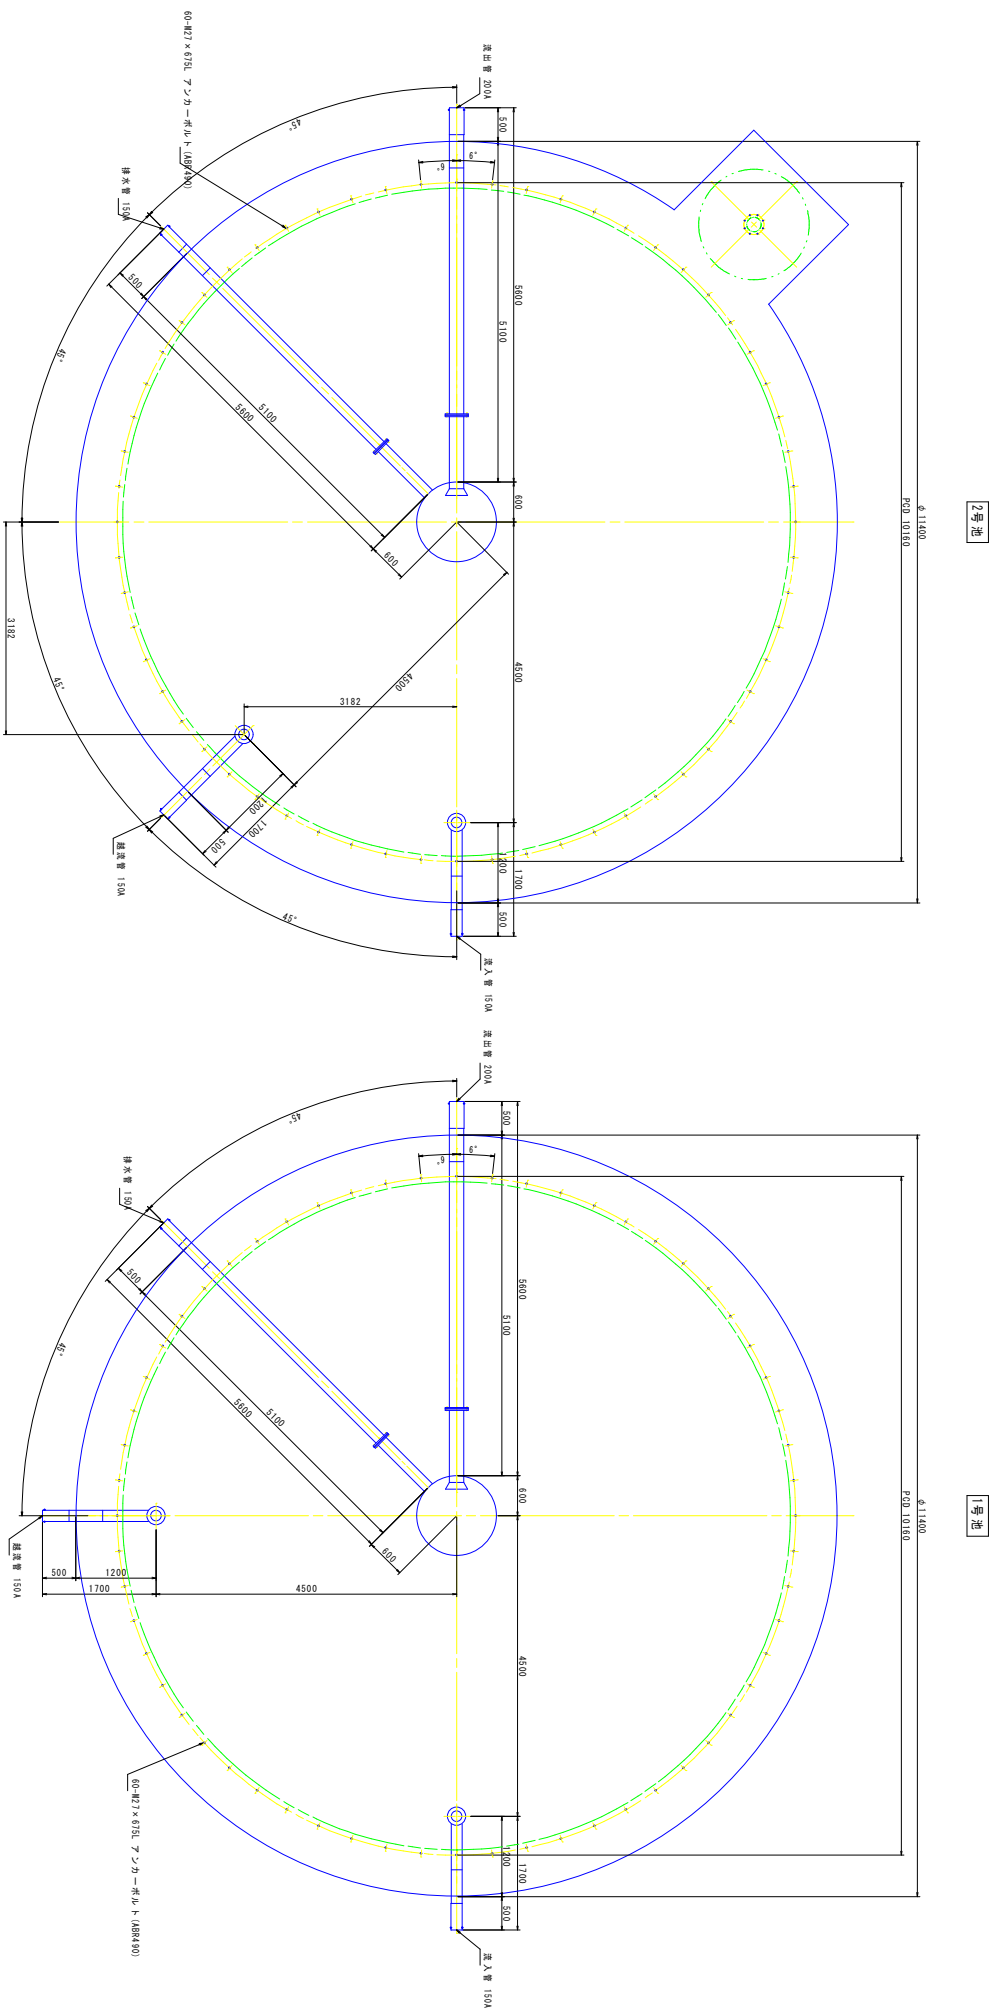


配管位置図

S=1/40

番 南 市		
工事種別	上水 東0305号 第1次配水大規模工事	
図面名称	さつしん線敷設 配水大 配水位置	
取組名	第1次配水池	
工事箇所	高知県 香南市 野市取次敷地	
設計機関	実業設計	
事務所名	香南市役所 上下水道課	図面 番号
会社名		1-9- 31




$S=1 : 30$

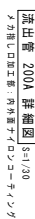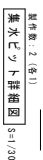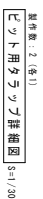


香 南 市			
工事別	土木 第0056号 新大瀧地区下水道工事		
図面番号	ササノエ工務組 配水池 配水池建設図	縮尺	図示
登録名	新大瀧配水池		
工事所	高知県 香南市 野市町父美寺	図面 番号	1-10 31
設計者別	東海設計	図面 番号	
事務所名	香南市役所 上下水道課	図面 番号	
会社名		図面 番号	

ステンレス鋼板製 配水池 配管詳細図-(2)

S=1 : 30

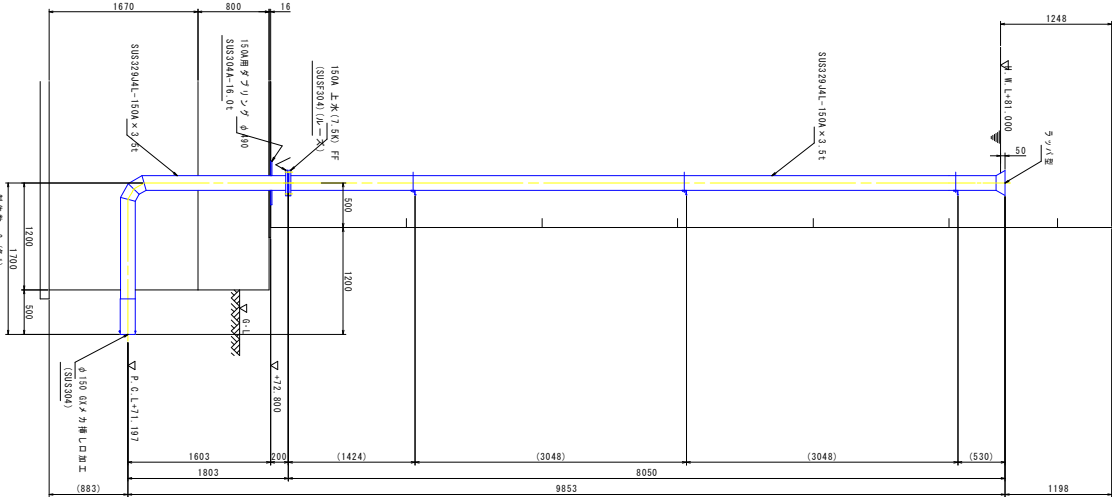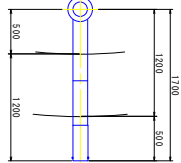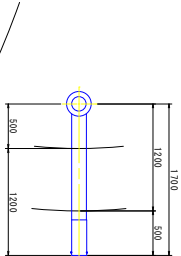


配水管 150A 詳細図 S=1/30
メカ加工ロ加工部：内外電子イロコンケーシング

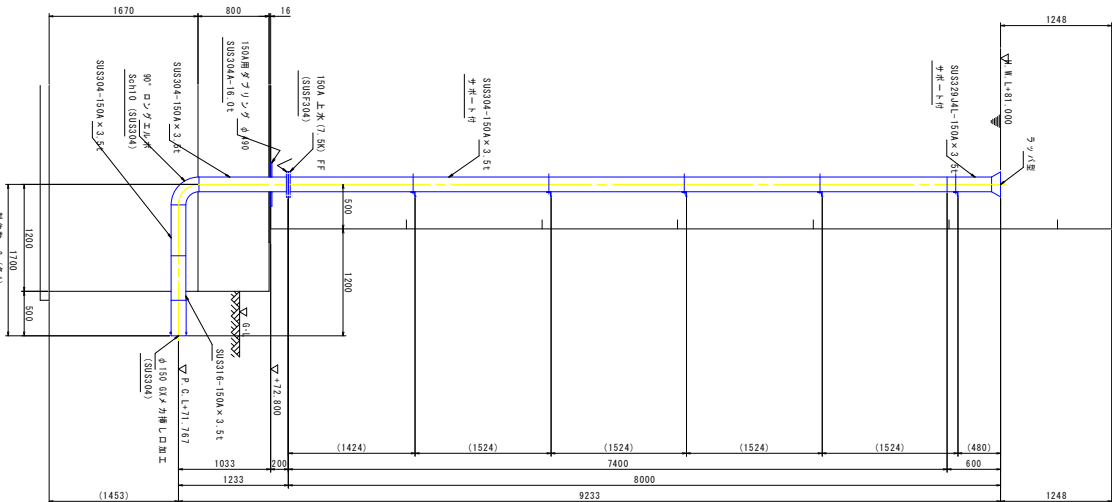

流入管 150A 詳細図 S=1/30
メカ加工ロ加工部：内外電子イロコンケーシング

香 南 市			
工事種別	上下水道施設整備工事		
図面名称	外水施設配水管配水池	縮尺	1:30
図面番号	配管詳細図-12		
路線名	新永通配水池		
工事箇所	高知県 香南市 野市町父蔵中		
設計種別	測量設計	図面	1-11
審判所名	香南市役所 上下水道課	番号	31
会社名			

図-3)鋼製配水池配管詳図

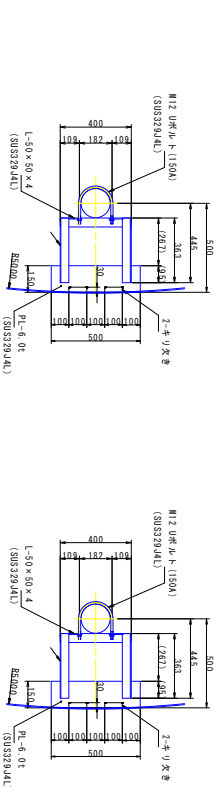 $S=1 : 15$ 

標準版：2(各1)

配置ナールと群像図 S1:15


(施設専用)



配管径：2 (各1)

配管サホーノ詰り図 S1: 15

(流入管用)

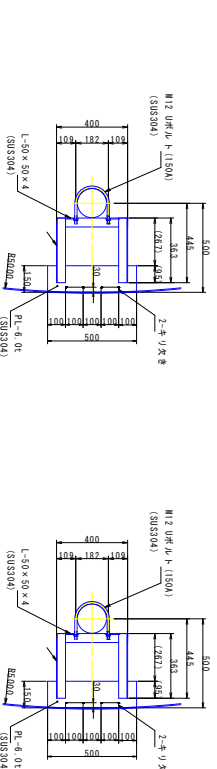

製作数：4(各2)

配管サポ-ト詳細図 S=1:15

(補表管用)



製作数：3(各4)

配管サポ一人詳細図 S=1:15


(流入管用)

香 南 市		
工事種別	上水、排水設備工事 排水設備・水質改良工事	
図面名称	マンホールの設置・配水池 配水池詳細図	
図 紙 名	配水池	1:15
工事場所	高良川 香南市 新市町父美寺	
設計担当者	栗園設計	
事務所名称	香南市役所 上下水道課	図 面 番 号
会社名称		1-12 31

図造構限屋池水配板鋼ステンレス


S=1 : 40


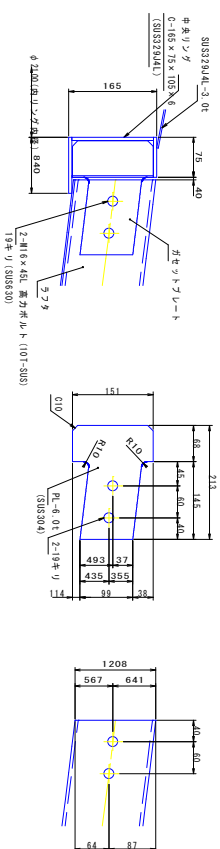


A 部詳細図

ガセツPL詳細図

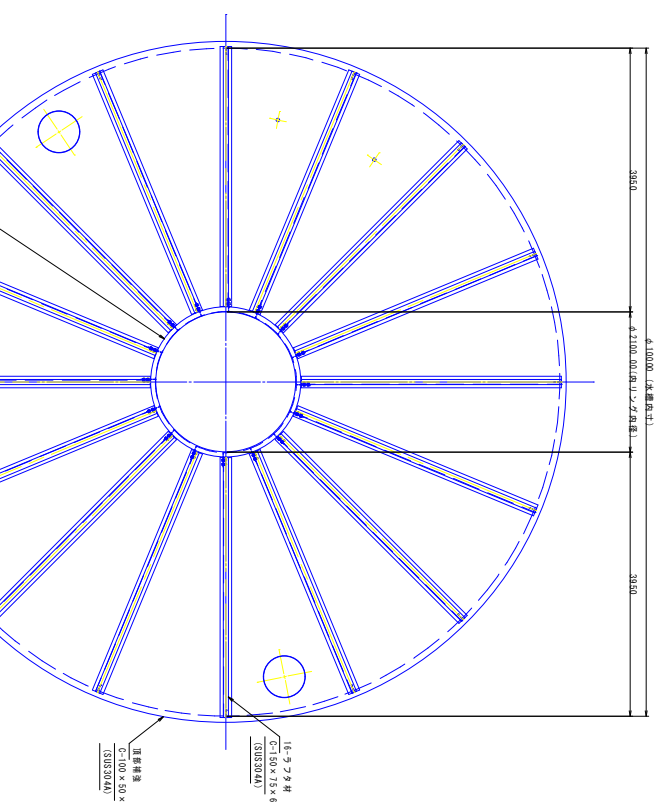


B部詳細図
S=1:5

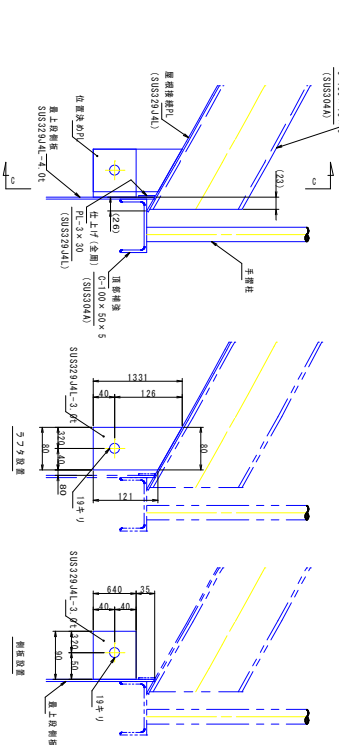


位置決めPL詳細図

C-C 断面図
S=1~5

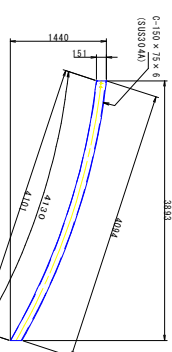

製作数：16
ラフタ材詳細図 S=1：40

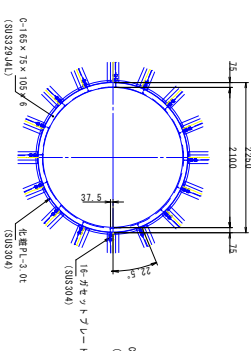

化粧PL取付詳細図 S=1:15





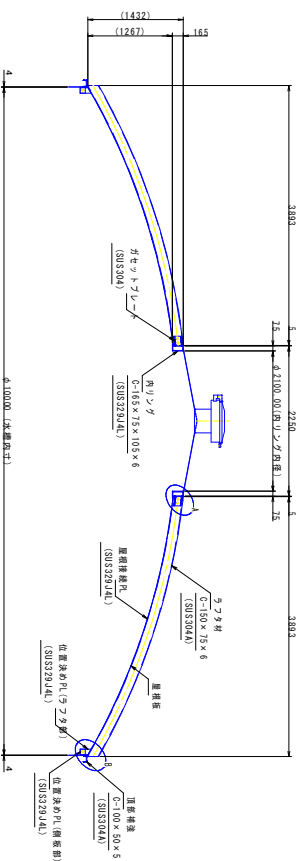



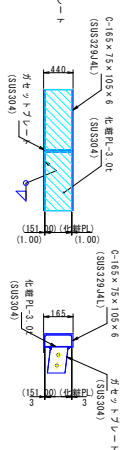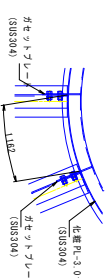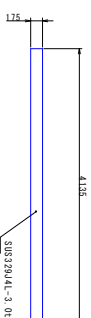

内リング詳細図 S=1: 40

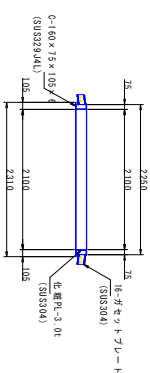


香 南 市			
工事種別	土木・建設関係 第1次通水配水管敷工事		
図面名称	パツピン工関係配管配水 図様集積図		
登録名	第1次通水配水		
工事箇所	高尾原 香南市 野村町交差点	縮尺	図示
設計機関	栗園設計		
事務所名	香南市役所 上下水道課	図庫 番号	
会社名			1-13 31

ステンレス鋼板製 配水池 屋根構造図


S=1 : 40

2号池

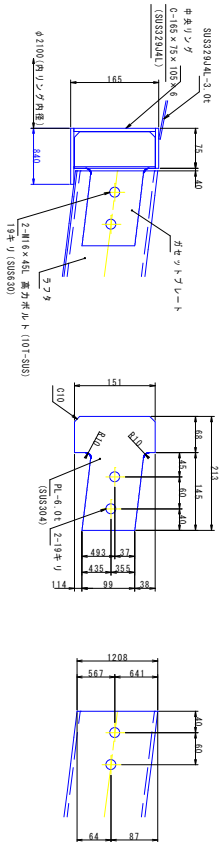

1号池





3号池

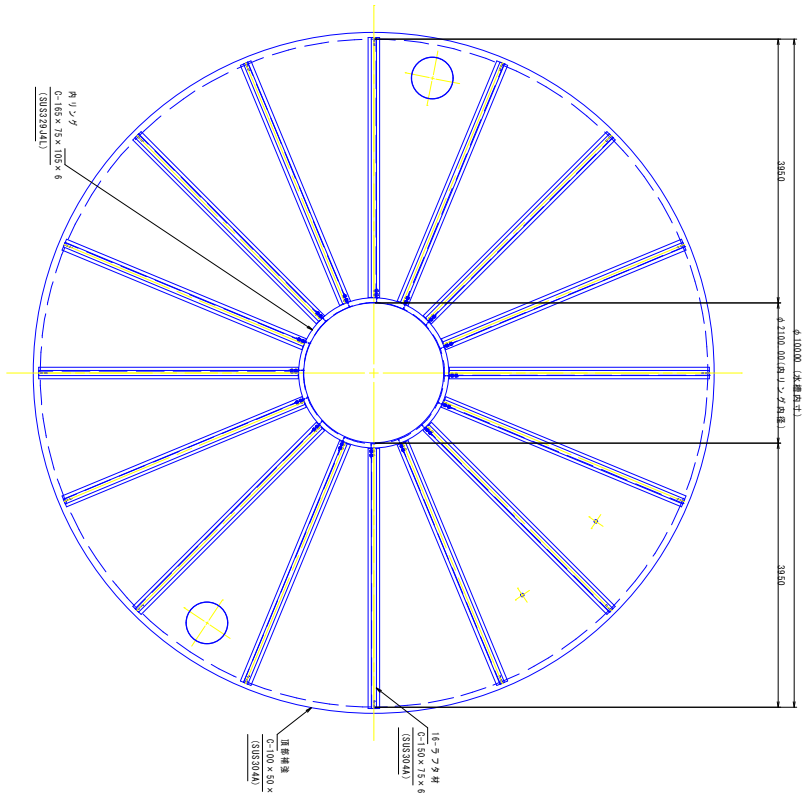

4号池

5号池

6号池

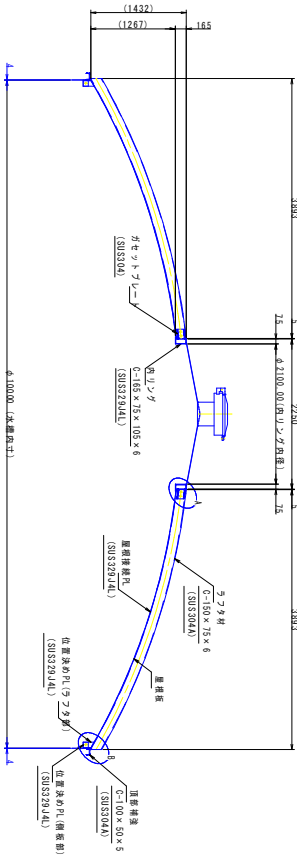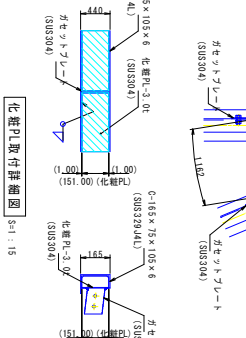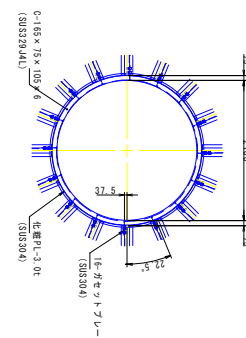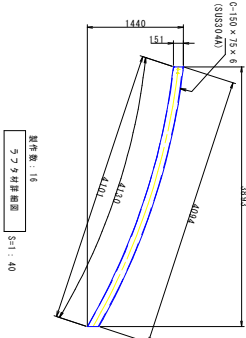

7号池

8号池


9号池

香 南 市			

ステンレス鋼板製 配水池 屋根板図-(1)

S=1:30

1号池

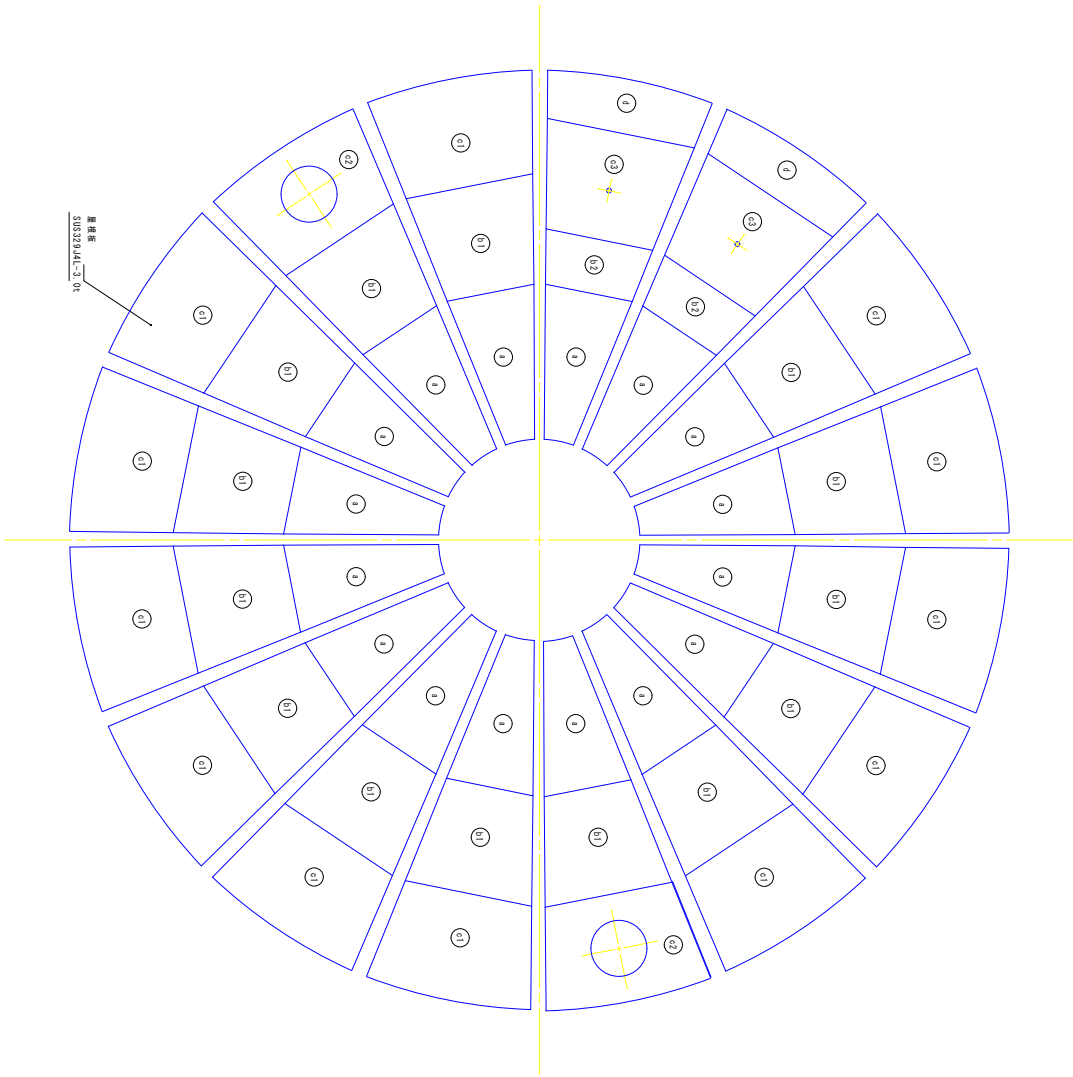


屋根板板図

香 南 市			

ステンレス鋼板製 配水池 屋根板図-(2)

S=1:30

2号池

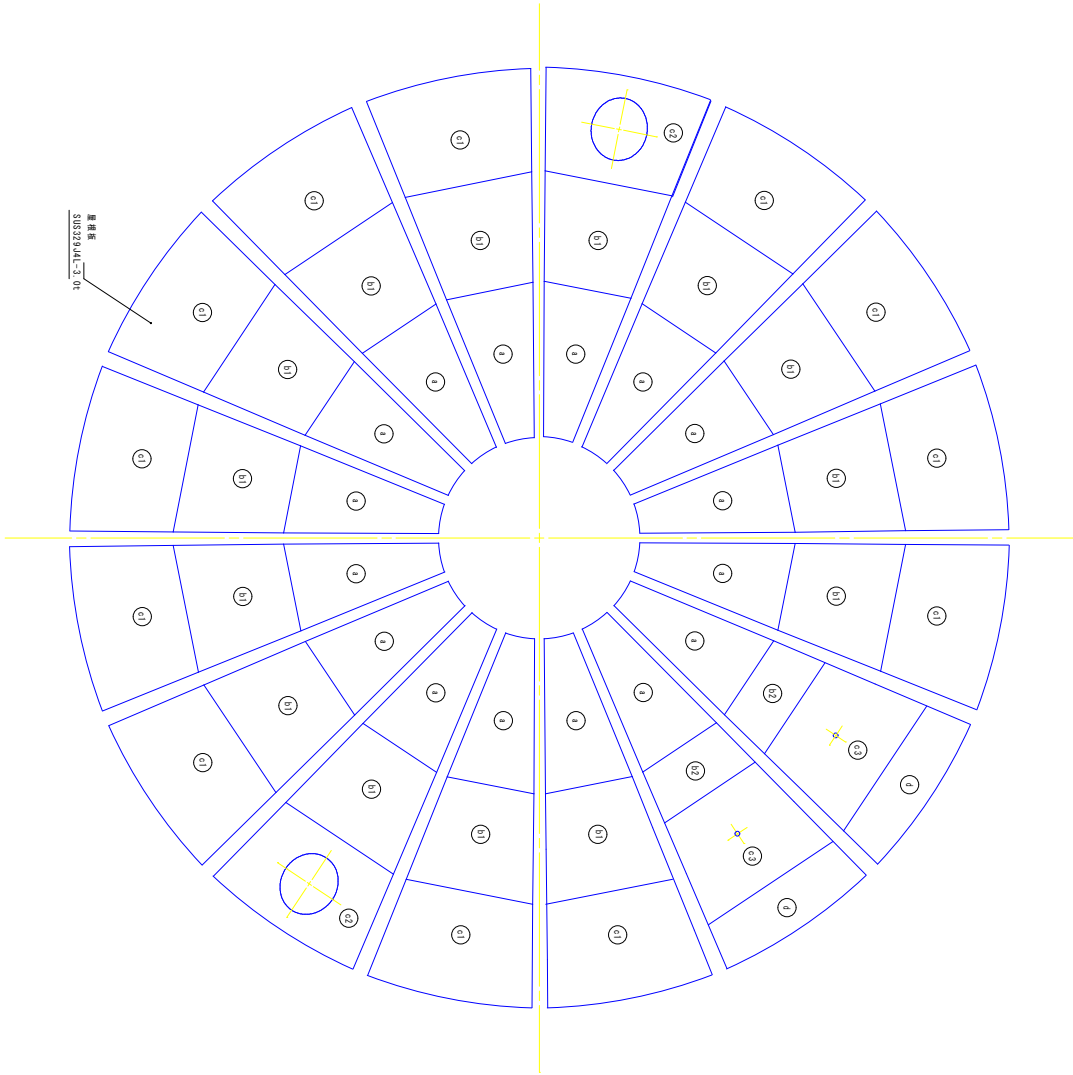

屋根板板図

香 南 市			
工事種別	上下水道施設整備工事	図面名称	ステンレス鋼板製配水池 屋根板図
図面名称	ステンレス鋼板製配水池 屋根板図	縮尺	1:30
路線名	新永通配水池	工事箇所	高知県 香南市 野市町父蔵中
設計種別	測量設計	設計者	香南市役所 上下水道課
事業所名	香南市役所 上下水道課	図面番号	1-16-31
会社名			

ステンレス鋼板製 配水池 屋根板図-(3)

S=1 : 20

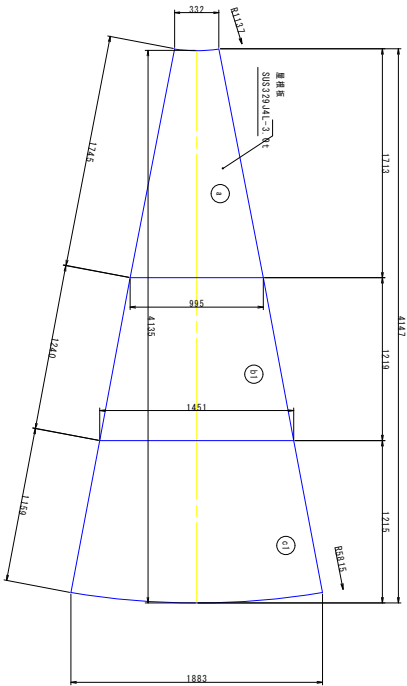


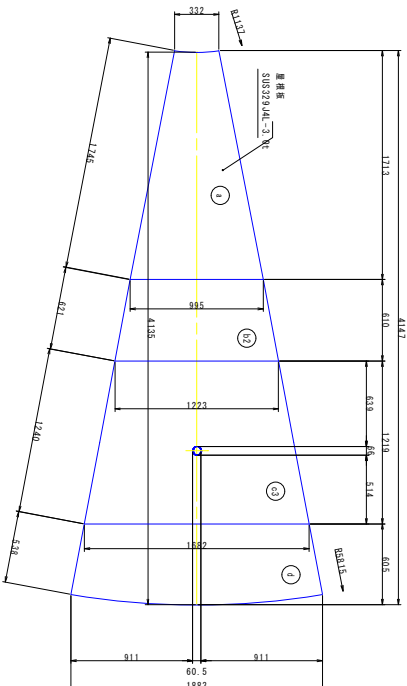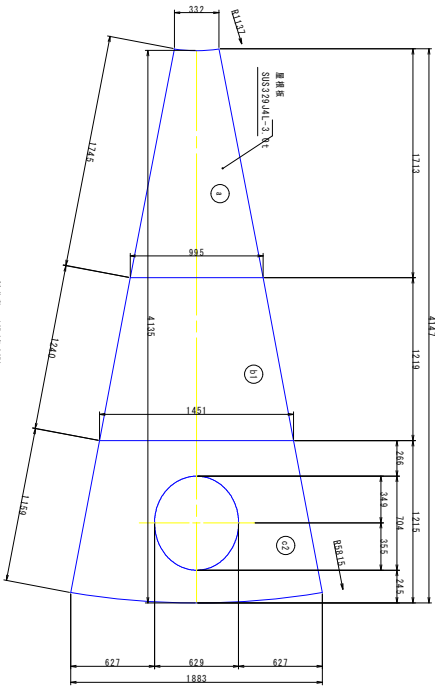
香 南 市			







ステンレス鋼板製 配水池 手摺図

S=1:40

2号池

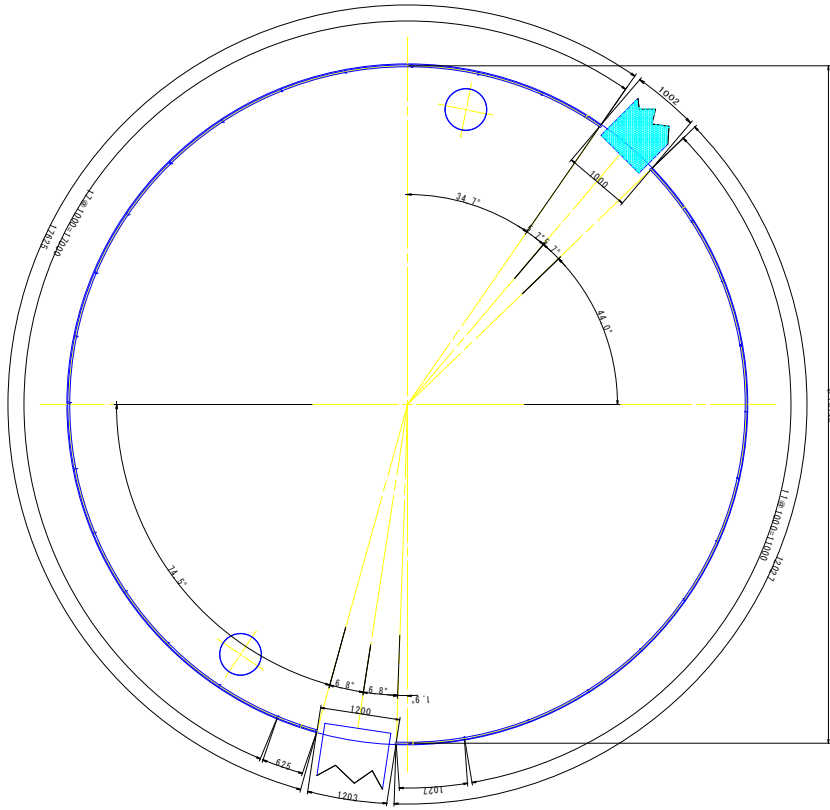

1号池

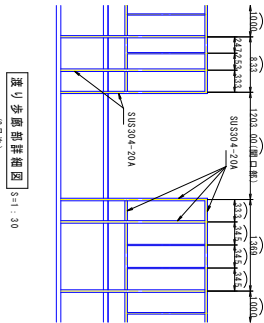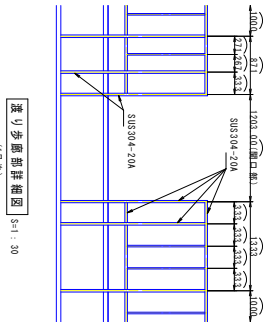
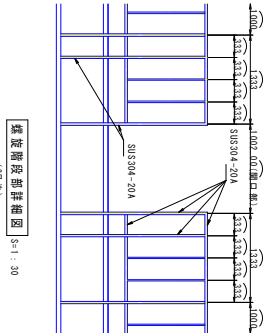
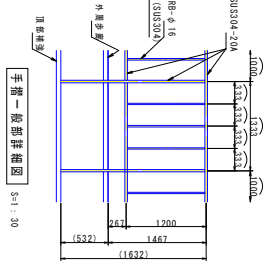
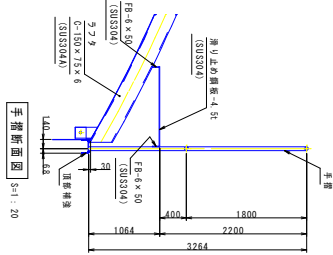
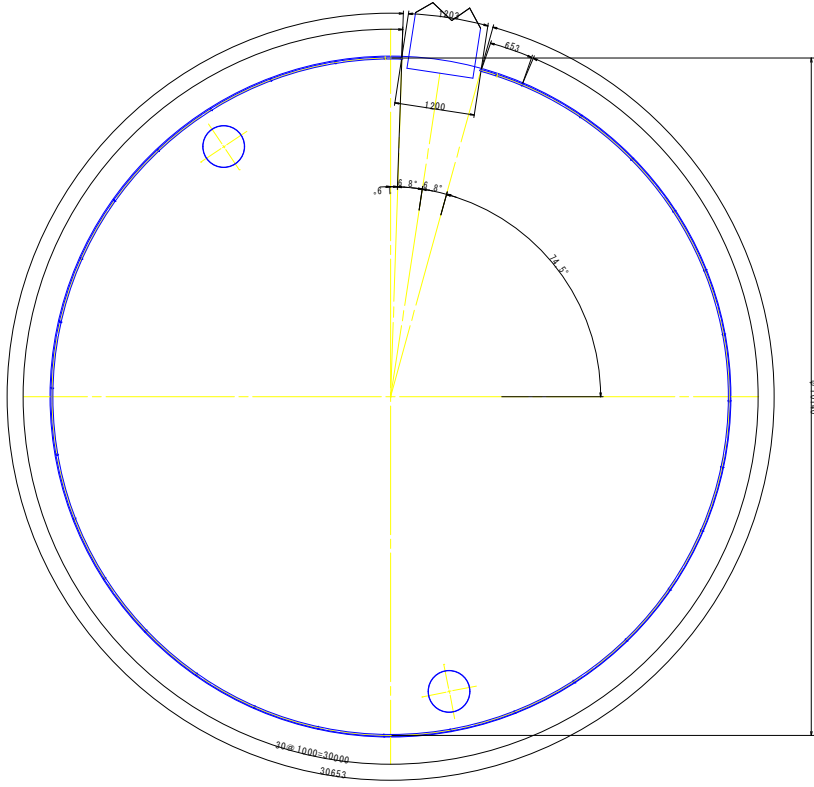


番 南 市			

ステンレス鋼板製配水池歩廊図-(1)

$S=1 : 30$

1号池

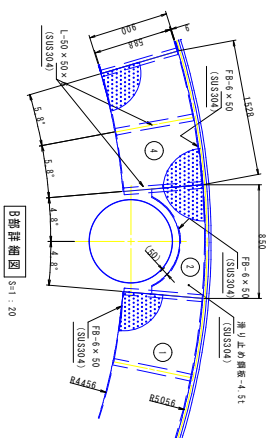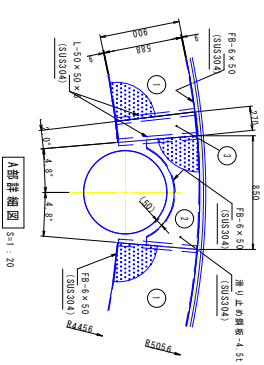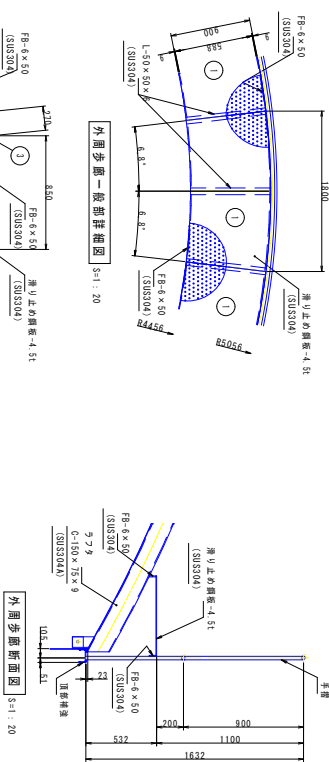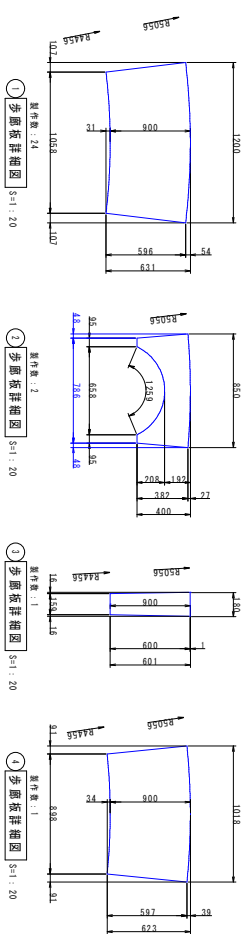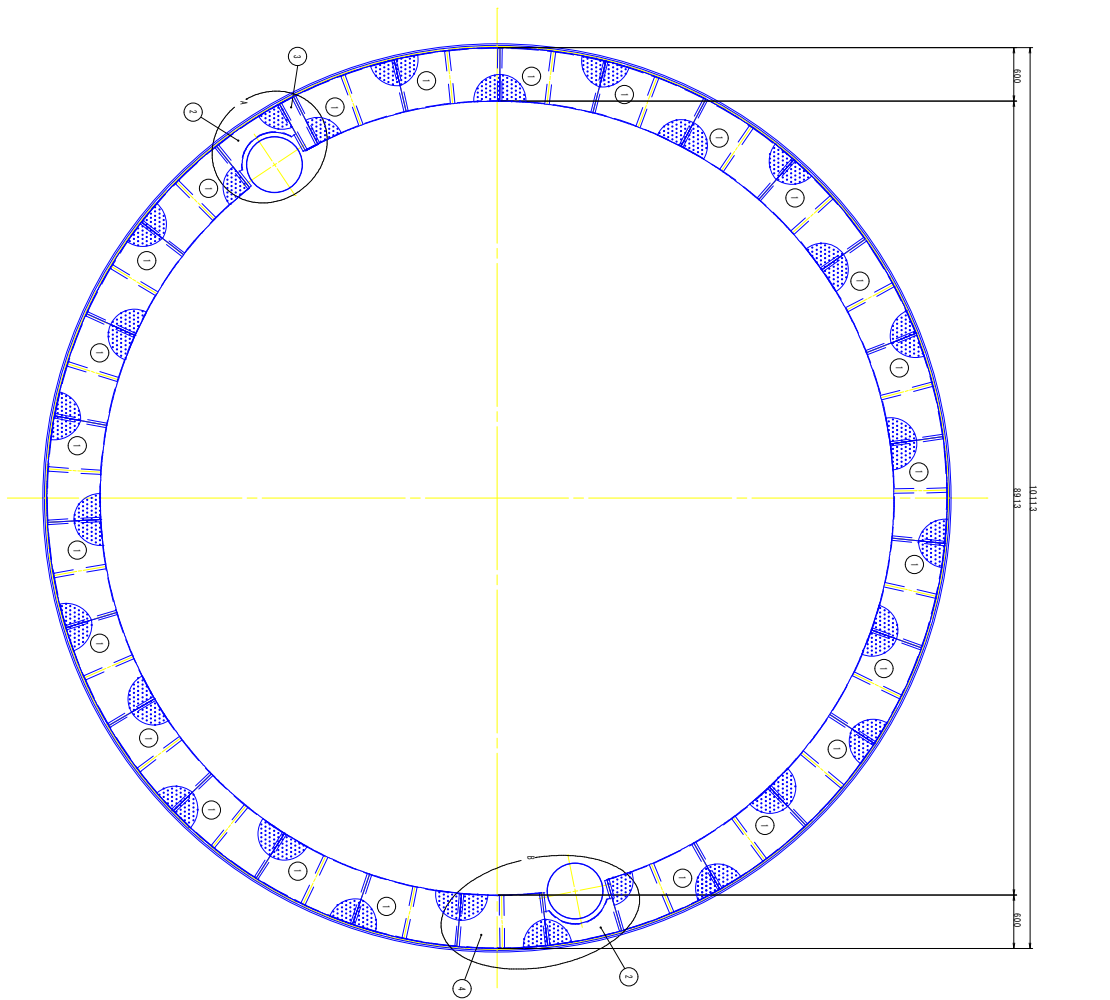


会社名			

ステンレス鋼板製配水池歩廊図-(2)

$$S=1 : 30$$



2号池

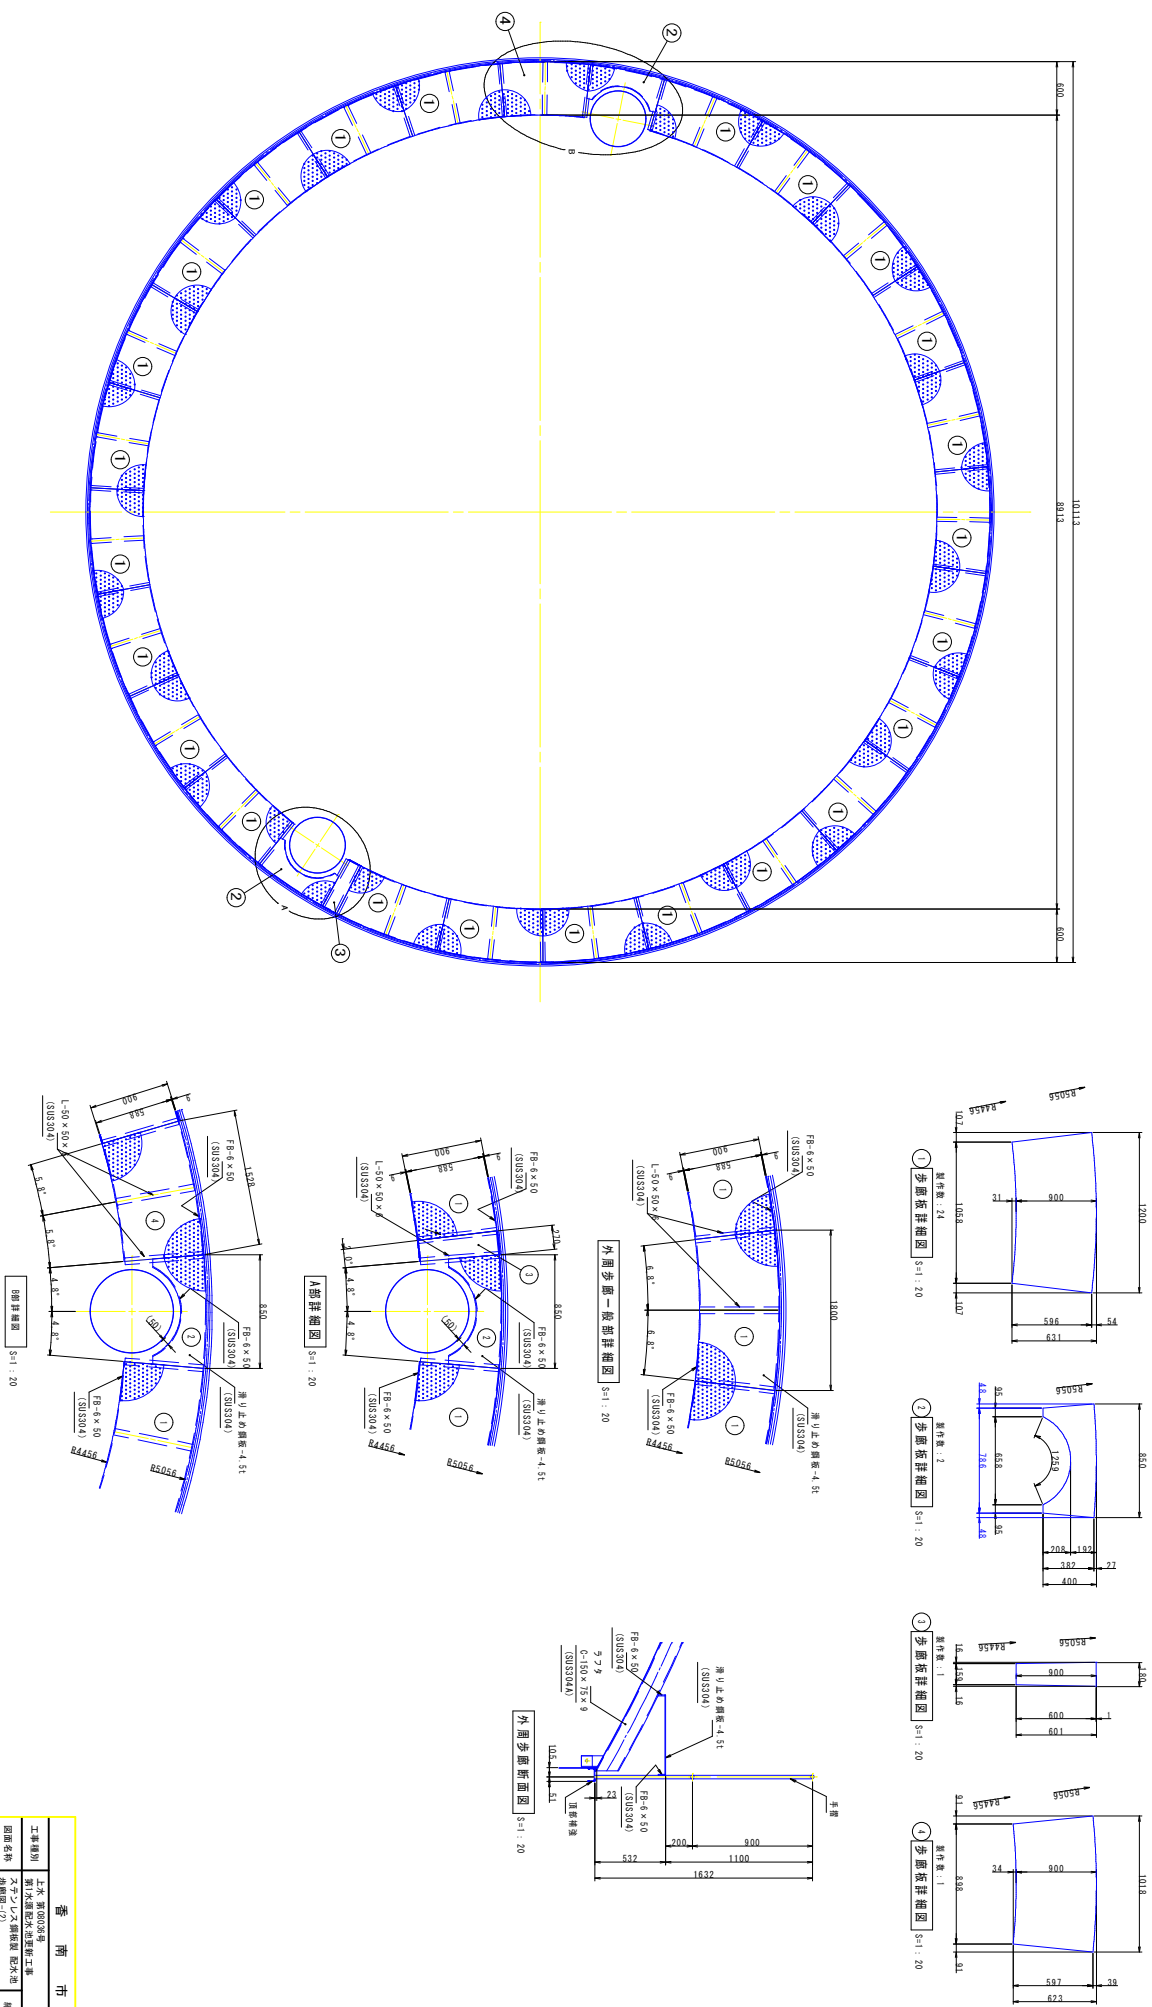

香 南 市			

図 防 雷 池 水 配 製 板 鋼 ステンレス

$S=1 : 80$

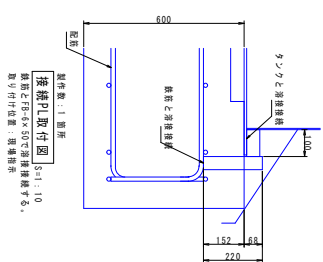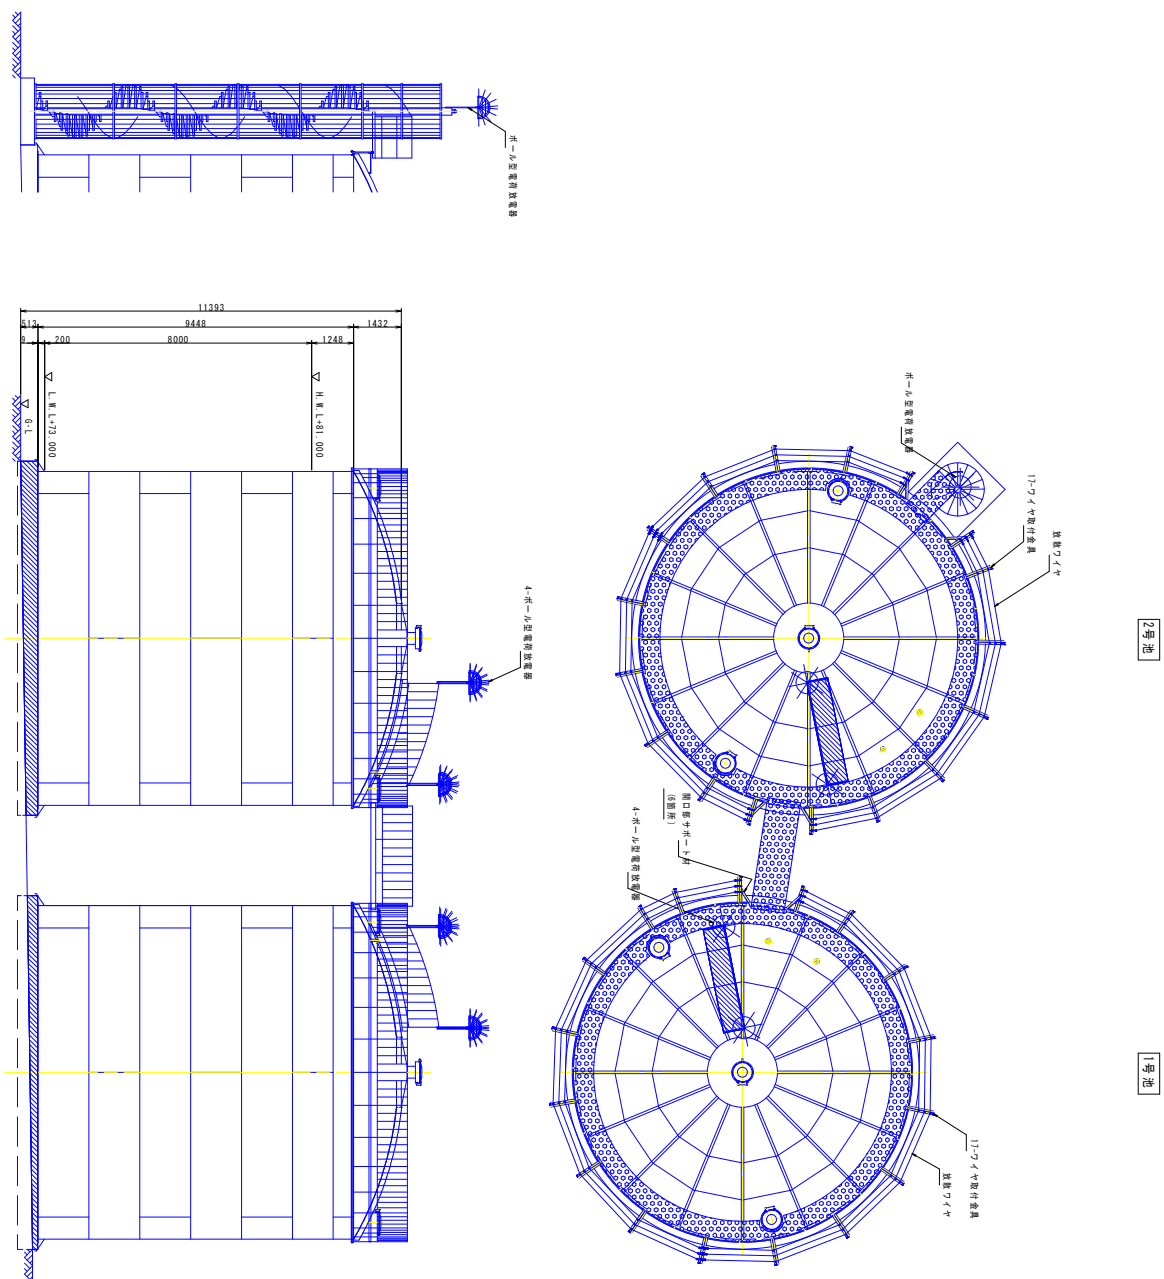

接続PL取付図 S=1:10
鉄筋とFB-6×50で溶接接続する。
取り付け位置：現場指示

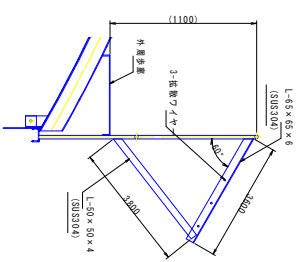


図 2 詳細器具固定ヤイノ散拡



香 南 市			
設計種別	実施設計	図 号	1-23
事務所名	香南市役所 上水・下水道		
発 注 者		番 号	31

ステンレス鋼板製配水池基礎一般図-(2)

$S=1 : 40$

調整コンクリート位置図

$S=1 : 40$

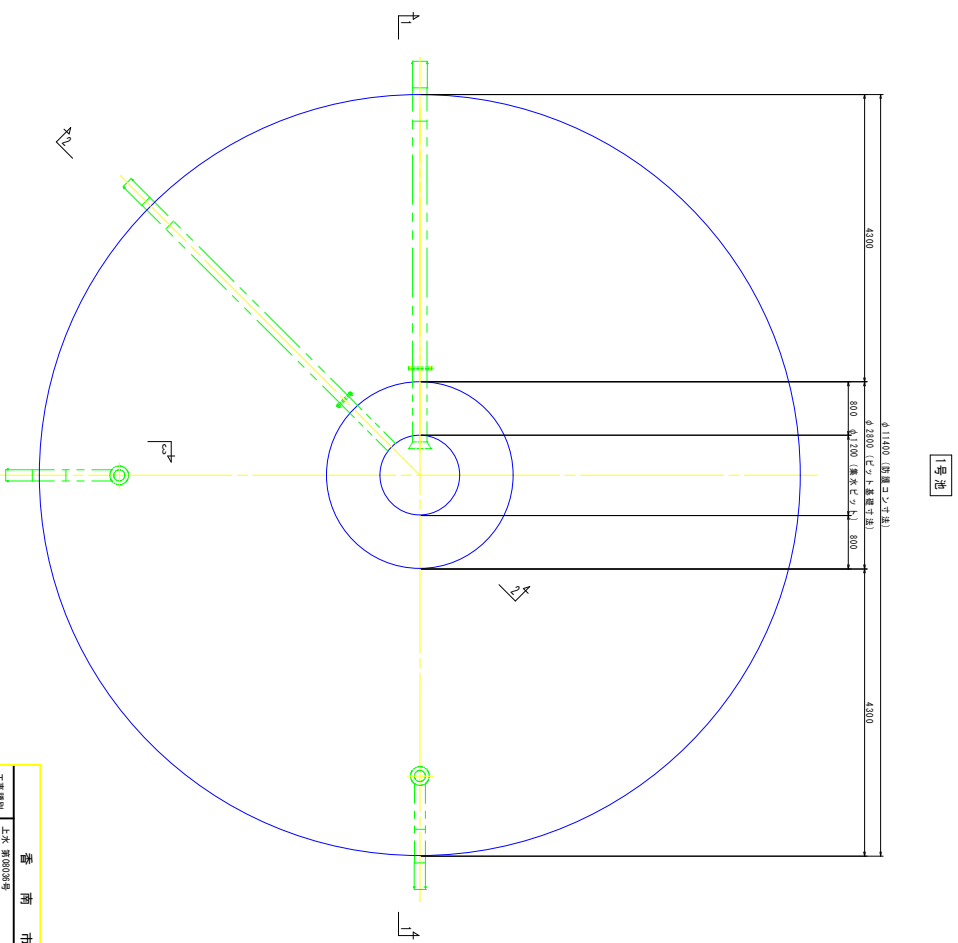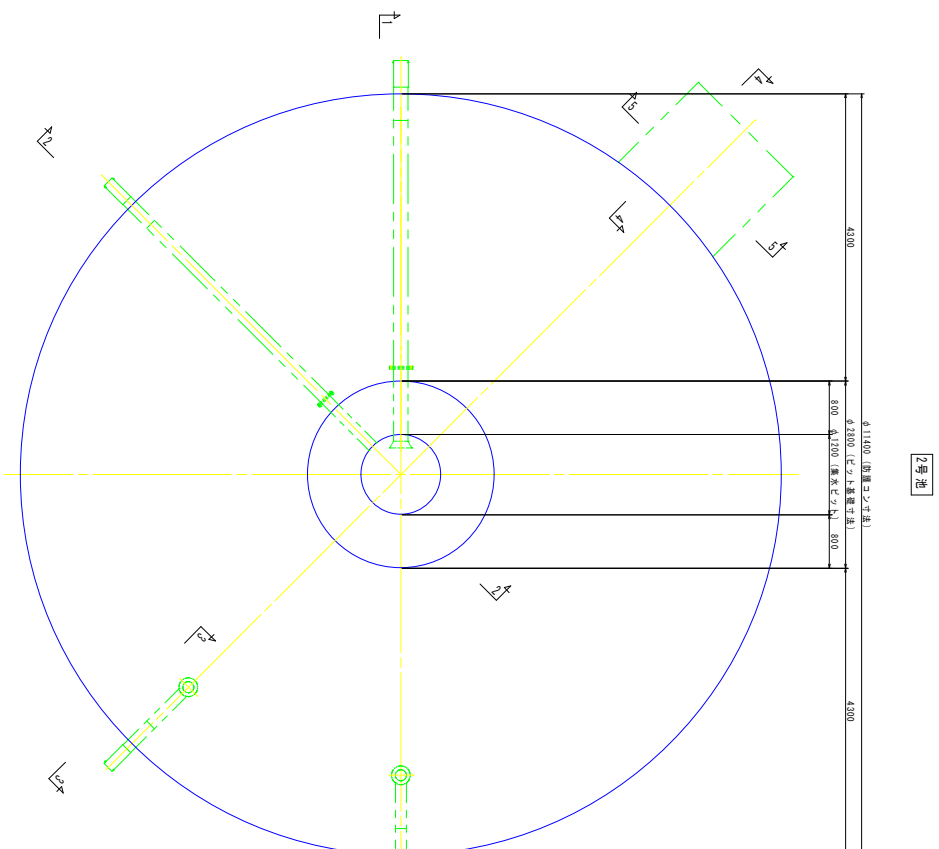


香 南 市			
事務所名	香南市役所 上下水道課	図 面 番 号	1/25 31
会社名			


ステンレス鋼板製 配水池 基礎一般図-(3)

S=1:40


1-1 断面図

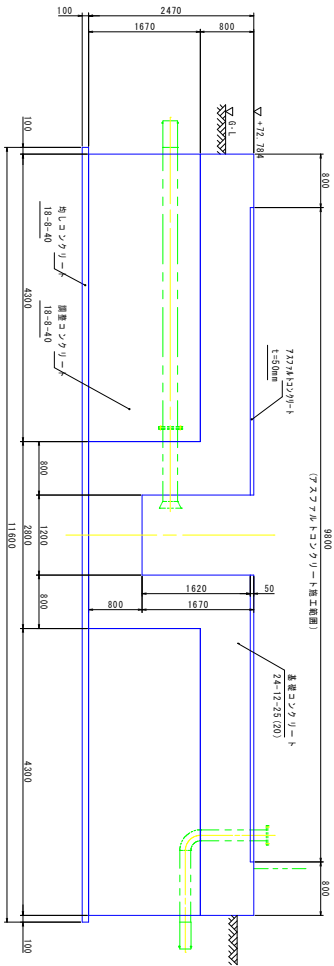


2-2 断面図

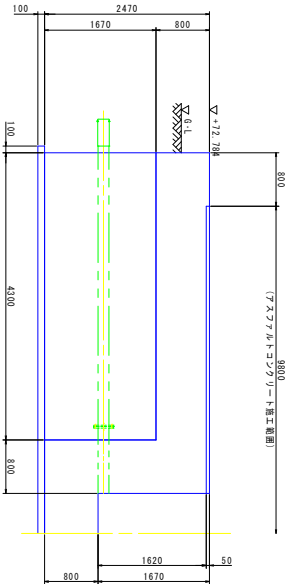


3-3 断面図

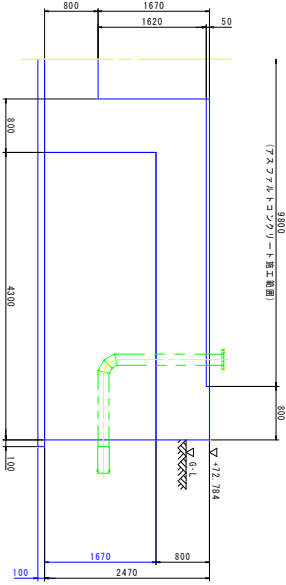

4-4 断面図

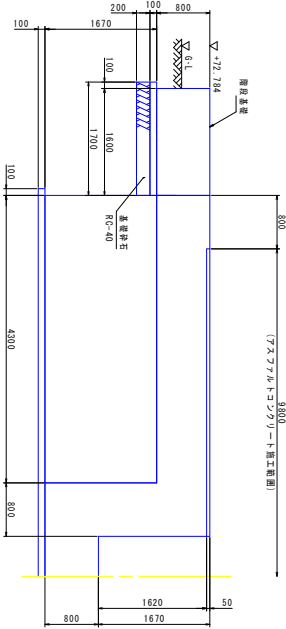


5-5 断面図

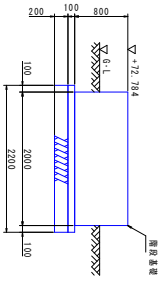

香 南 市			
工事種別	上下水道施設整備工事	図面名称	基礎一般図
図面名称	ステンレス鋼板製 配水池 基礎一般図(3)	縮尺	1:40
路線名	新永通配水池	工事箇所	高知県 香南市 野市町父蔵寺
設計種別	測量設計	製図者	1-26
製図所名	香南市役所 上下水道課	番 号	31
会社名			


S=1 : 40

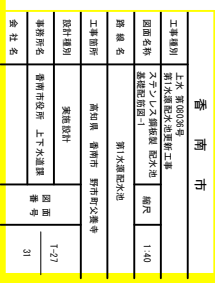


ステンレス鋼板製 配水池 基礎配筋図-3

S=1:30



2-2 断面図 S=1/30

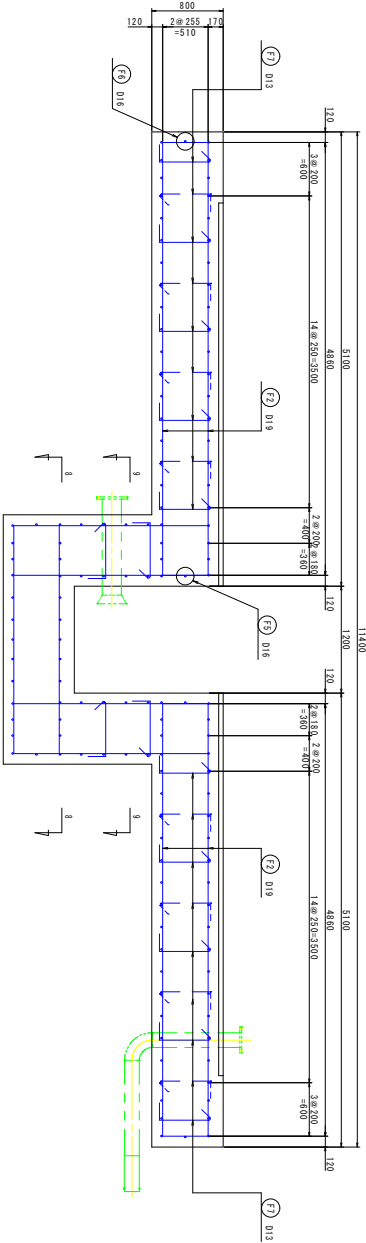


8-8 断面図 S=1/20

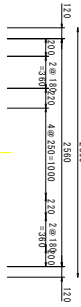


9-9 断面図 S=1/20

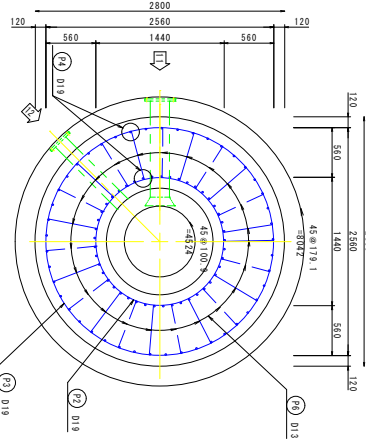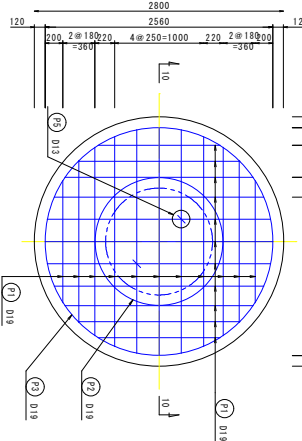


10-10 断面図 S=1/30

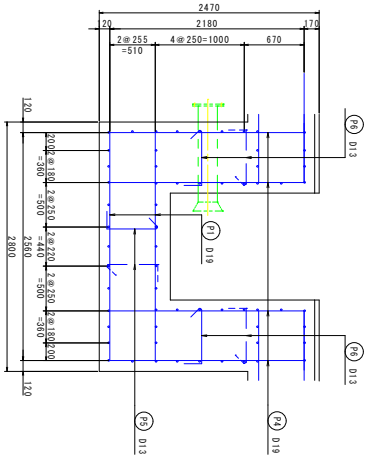

11 矢視図 S=1/30

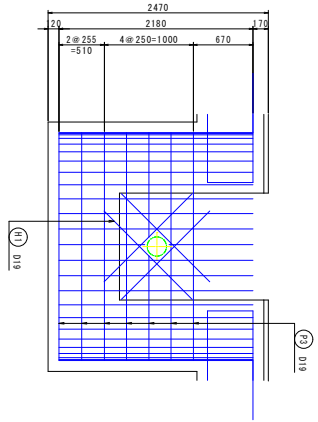

12 矢視図 S=1/30

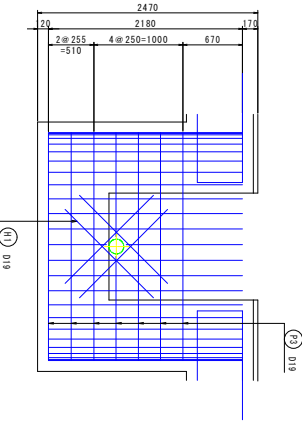


香 南 市			
工事種別	上下水道施設整備事業	図面名称	配水池基礎配筋図
図面名称	配水池基礎配筋図	縮尺	1:30
路線名	新永通配水池	工事箇所	高知県 香南市 野市町父蔵中
設計種別	測量設計	設計者	香南市役所 上下水道課
審判所名	香南市役所 上下水道課	図面番号	31
会社名			


 $S=1 : 20$


螺旋階段基礎 配筋平面図

$S=1:20$

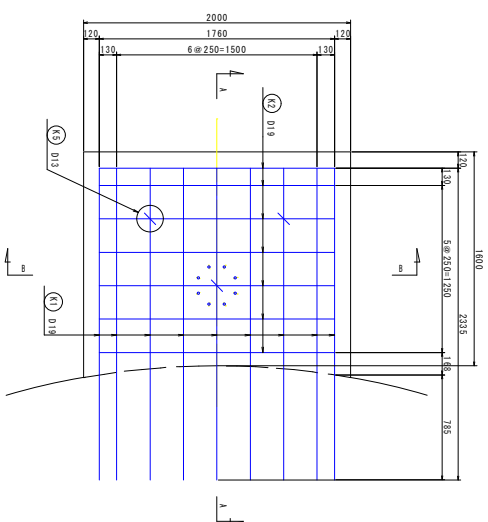


A-A 断面图

$S=1 : 20$

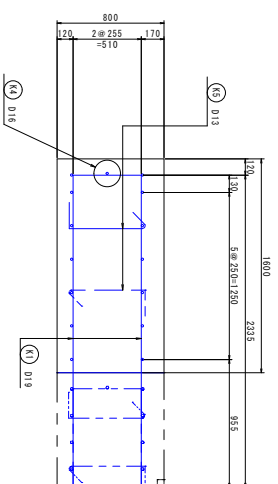

B-B 断面图

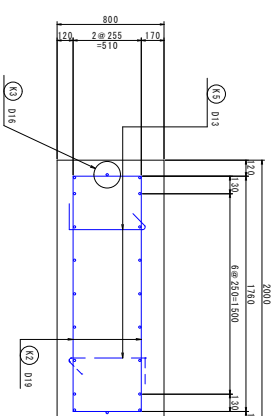
 $S=1 : 20$ 

香 南 市			
設計種別	実施設計		
事務所名	香南市役所 上下水道課		
会社名	図面 番号	1-30- 31	



ステンレス鋼板製 配水池 基礎配筋図-5

S=1:10

基礎組立図

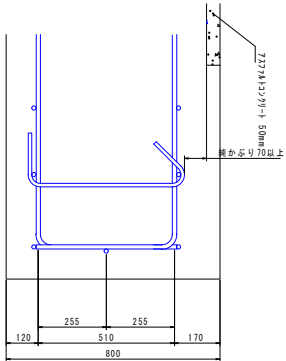

鉄筋加工図

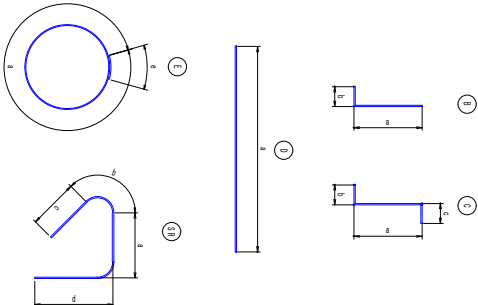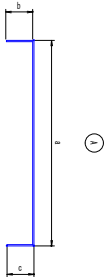

4号柱													
記号	形状	鉄筋径	a	b	c	d	e	継手数 (箇所)	長さ (m)	本数 (本)	総長さ (m)	重量 (kg)	備考
F1	E	D19	19.584					3	21.579	44	949.48	2.25	2134.4
F2	B	D19	4.860	0.510			0.665		5.370	90	483.30	2.25	1081.5
F3	B	D19	3.850	0.510					4.360	90	392.40	2.25	882.9
F4	B	D19	2.100	0.510					2.610	180	469.80	2.25	1057.1
F5	E	D16	4.523				0.560	1	5.033	1	5.09	1.56	8.0
F6	E	D16	35.060				0.560	6	38.420	1	38.42	1.56	60.0
F7	SR	D13	0.534	0.092	0.130	0.195			0.951	284	270.06	0.995	268.8
P1	A	D19	2.083	0.510	0.510				3.103	44	131.54	2.25	307.3
P2	E	D19	4.524				0.665	1	5.189	6	31.14	2.25	70.1
P3	E	D19	8.042				0.665	2	9.372	7	65.61	2.25	147.7
P4	C	D19	2.180	0.665	0.665				3.510	90	315.80	2.25	716.8
P5	SR	D13	0.534	0.092	0.130	0.195			0.951	2	1.91	0.995	2.0
P6	SR	D13	0.584	0.092	0.130	0.195			1.001	23	23.03	0.995	23.0
H1	D	D19	1.400						1.400	48	67.20	2.25	151.2
6912.8													
53045													
53045													
